


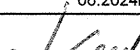

Investor:		MARTES SPORT Sp. z o.o. ul. Malowany Dworek 115, 43-300 Bielsko-Biała	
Temat:		Projekt aranżacji sklepu MARTES SPORT / lokal nr L10 / w Parku Handlowym "REDKOM" zlokalizowanym w Bielsku- Białej przy ulicy Warszawskiej 180	
Branża : ARCHITEKTURA		SKLEP MARTES SPORT - MAPA OBciążEŃ DACHU	
Stadium :		Skala: Data: 38/M/84	1 : 100 06.2024r. 
Projektant: mgr inż. Kornel Szyncler			
		PRACOWNIA PROJEKTOWA "ARCH-em" S.C. 43 - 300 Bielsko - Biała, ul. Żywiecka 132 e-mail: pracownia @ arch-em.pl	
		Nr rysunku: PA-1336.4b	

mgr inż. Tomasz Płonka
Uprawnienia budowlane
do projektowania i kierowania robotami
budowlanymi w specjalności
konstrukcyjnej z zakresu graniczeń
nr ewid. SLK4673/PWOK/13