SKLEP MARTES SPORT - PRZEKRÓJ B-B 1:50

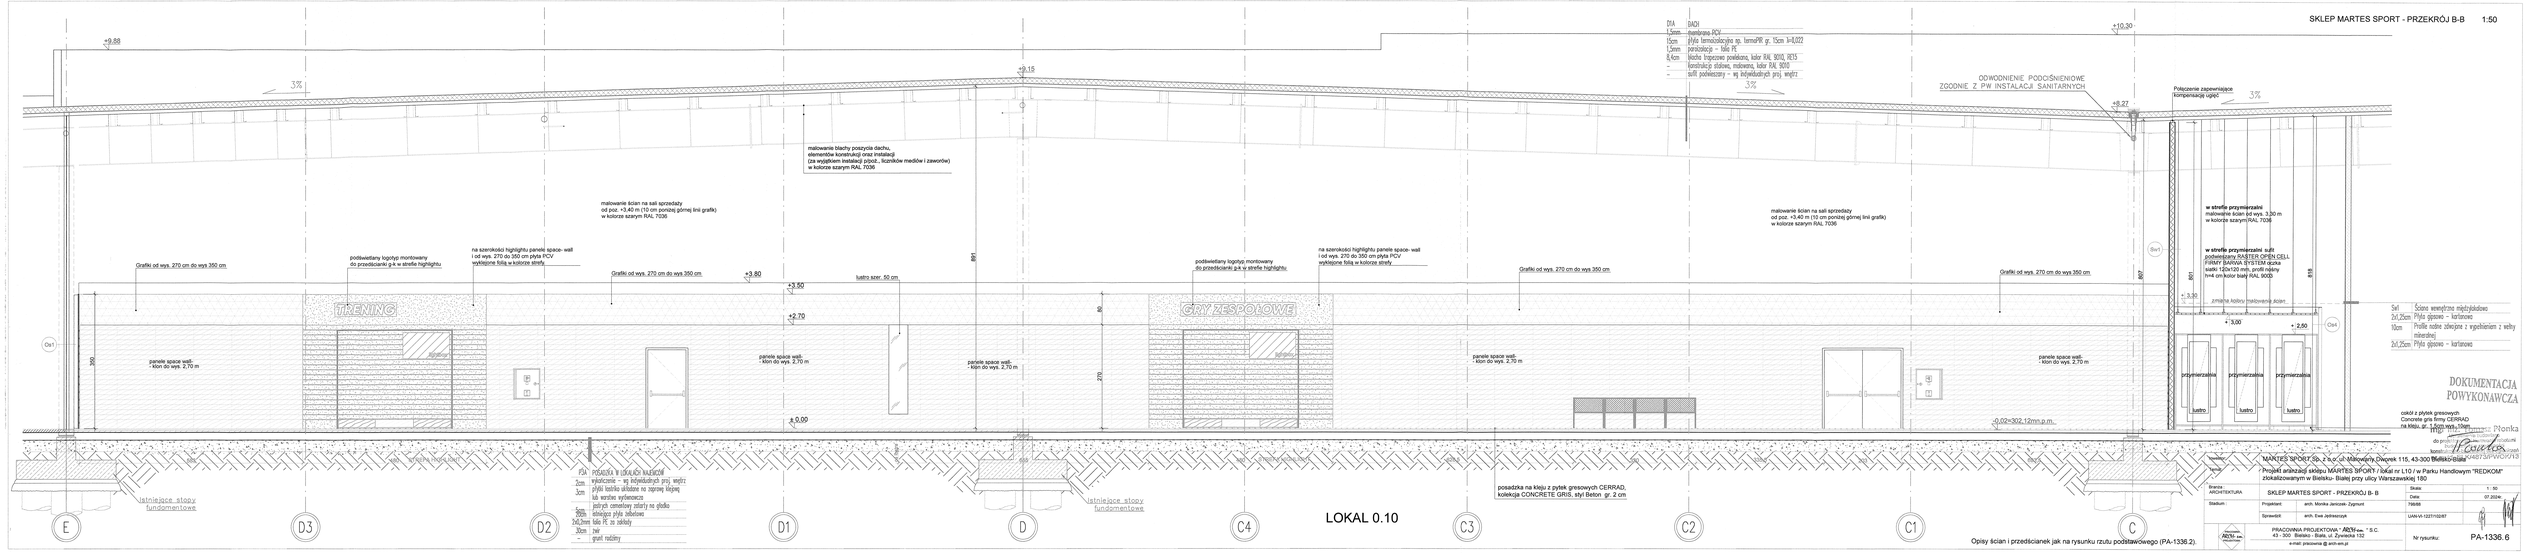

"MARTES SPORT" Sp. z o.o. ul. Makowiny Dworek 115, 43-300 Bielsko-Biała			
Projekt aranżacji sklepu MARTES SPORT / lokal nr L10 / w Parku Handlowym "REDKOM" zlokalizowanym w Bielsku- Białej przy ulicy Warszawskiej 180			
Branża: ARCHITEKTURA	SKLEP MARTES SPORT - PRZEKRÓJ B- B	Skala:	1 : 50
Stadium:	Projektant: arch. Monika Jarczyck- Zygmunt	Data:	07.2024r.
		Nadzór:	
	Sprawdził: arch. Ewa Jędrzejczyk	UAN-VI-1227/10/87	
ABCN	PRACOWNIA PROJEKTOWA - ABCN spółka z o.o. - S.C. 43 - 300 Bielsko - Biała, ul. Żywiecka 132 e-mail: pracownia @ abcn.en.pl	Nr rysunku:	PA-1336.6