SKLEP MARTES SPORT - RZUT SUFITÓW 1:100

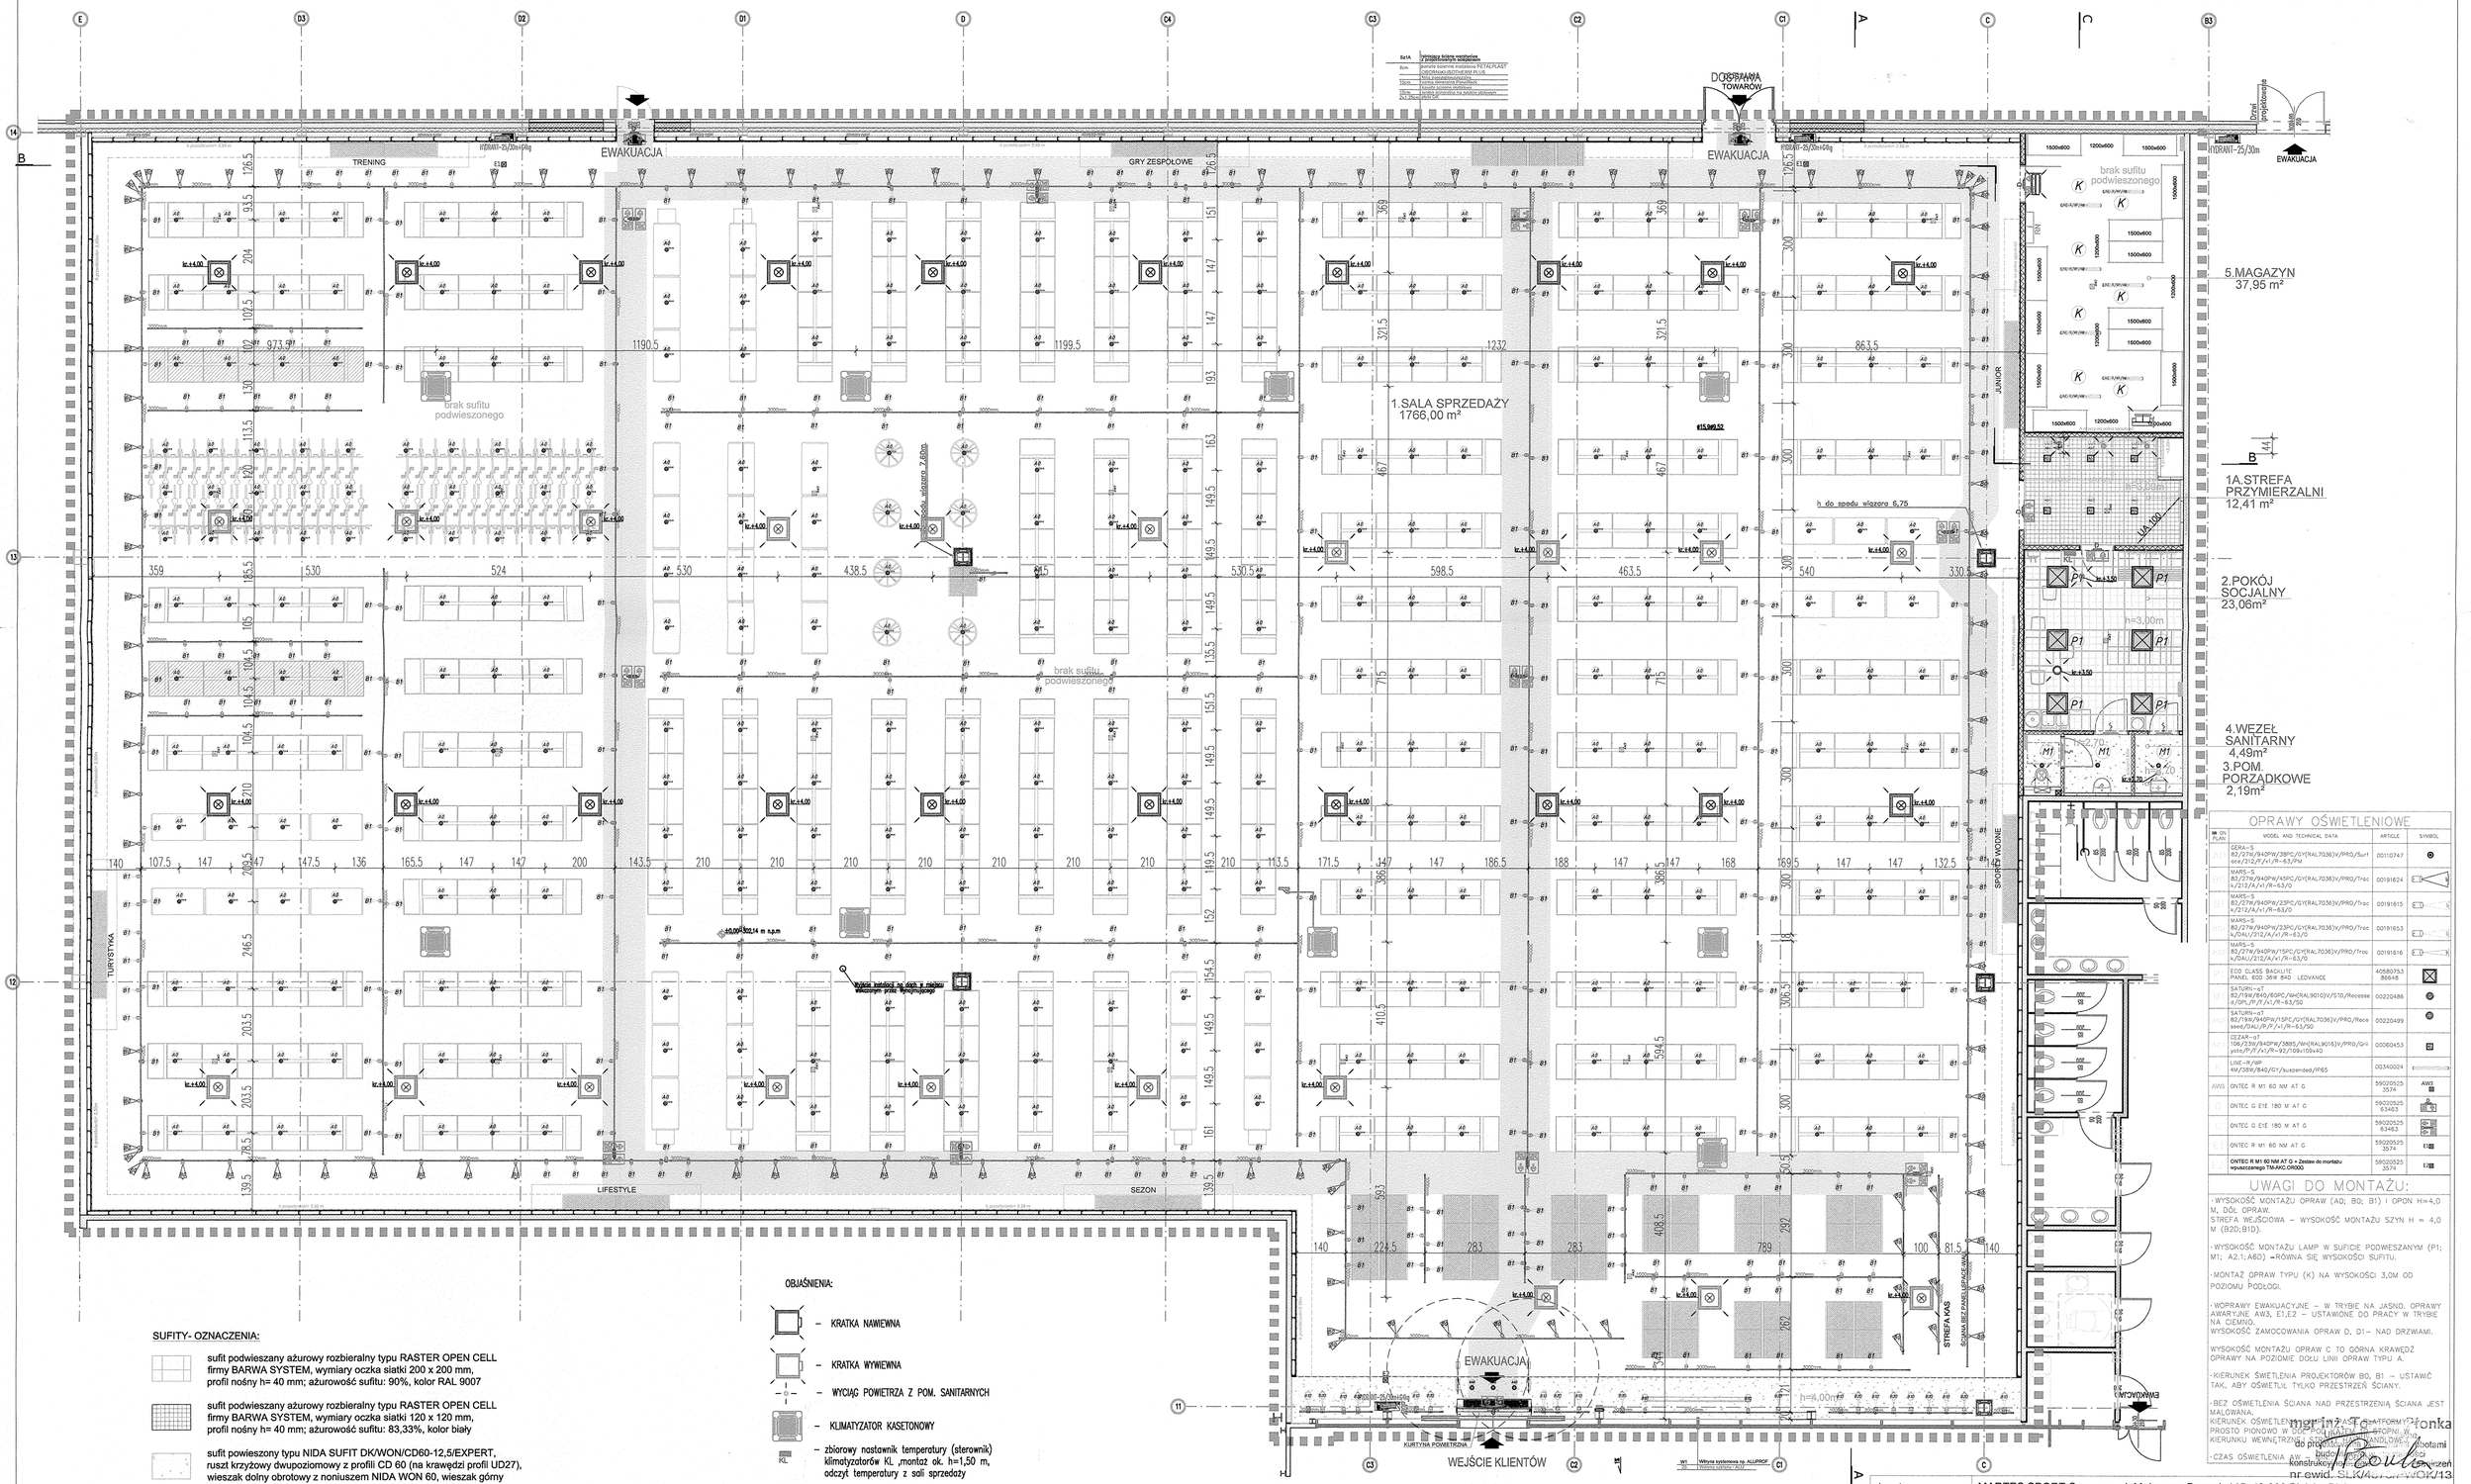

OPRAWY OŚWIETLENIOWE

IN ON PLAN	MODEL AND TECHNICAL DATA	ARTICLE	SYMBOL
	GERA-S 82/27W/940PW/38PC/GY(RAL7036)V/PRO/Surface/212/F/x1/R-63/PM	00110747	
	MARS-S 82/27W/940PW/45PC/GY(RAL7036)V/PRO/Trac/212/A/x1/R-63/O	00191624	
	MARS-S 82/27W/940PW/23PC/GY(RAL7036)V/PRO/Trac/212/A/x1/R-63/O	00191615	
	MARS-S 82/27W/940PW/23PC/GY(RAL7036)V/PRO/Trac/DALI/212/A/x1/R-63/O	00191653	
	MARS-S 82/27W/940PW/15PC/GY(RAL7036)V/PRO/Trac/DALI/212/A/x1/R-63/O	00191616	
	ECO CLASS BACKLITE PANEL 600 36W 840 LEDVANCE	40580753 86648	
	SATURN-oT 82/19W/940/85PC/WH(RAL9010)V/STD/Recessed/DALI/P/F/x1/R-63/SO	00220486	
	SATURN-oT 82/19W/940PW/15PC/GY(RAL7036)V/PRO/Recessed/DALI/P/F/x1/R-63/SO	00220499	
	OZZAR-o 106/23W/940PW/3885/WH(RAL9016)V/PRO/Grid/DALI/P/F/x1/R-92/109x109x40	00060453	
	LINE-R/WP 4W/38W/840/GY/suspended/IP65	00340024	
AW3	ONTEC R M1 60 NM AT G	59020525 3574	AW3
	ONTEC G E1E 180 M AT G	59020525 63463	
	ONTEC G E1E 180 M AT G	59020525 63463	
	ONTEC R M1 60 NM AT G	59020525 3574	
	ONTEC R M1 60 NM AT G = Zestaw do montażu wpuszczanego TM-WO.OR000	59020525 3574	

UWAGI DO MONTAŻU:

- WYSOKOŚĆ MONTAŻU OPRAW (A0; B0; B1) I OPON H=4,0 M, DÓŁ OPRAW.
STREFA WEJŚCIOWA – WYSOKOŚĆ MONTAŻU SZYN H = 4,0 M (B20;B1D).
- WYSOKOŚĆ MONTAŻU LAMP W SUFICIE PODWIESZANYM (P1; M1; A2.1; A6D) –RÓWNA SIĘ WYSOKOŚCI SUFITU.
- MONTAŻ OPRAW TYPU (K) NA WYSOKOŚCI 3,0M OD POZIOMU PODŁOGI.
- WOPRAWY EWAKUACYJNE – W TRYBIE NA JASNO. OPRAWY AWARYJNE AW3, E1,E2 – USTAWIONE DO PRACY W TRYBIE NA CIEMNO.
WYSOKOŚĆ ZAMOCOWANIA OPRAW D, D1– NAD DRZWIAMI.
WYSOKOŚĆ MONTAŻU OPRAW C TO GÓRNA KRAWĘDŹ OPRAWY NA POZIOMIE DOŁU LINII OPRAW TYPU A.
- KIERUNEK ŚWIETLENIA PROJEKTORÓW B0, B1 – USTAWIĆ TAK, ABY OŚWIETLIŁ TYLKO PRZESTRZEŃ ŚCIANY.
- BEZ OŚWIETLENIA ŚCIANA NAD PRZESTRZENIĄ ŚCIANA JEST MALOWANA.
KIERUNEK OŚWIETLENIA PRZESTRZENI PLATFORMY TRAPEZOWEJ PROSTO PIONOWO W DÓŁ. POCHYLENIE O 45 STOPNI W KIERUNKU WEWNĘTRZNEJ PRZESTRZENI HANDLOWEJ.
- CZAS OŚWIETLENIA AW – 3 GODZINY.

SUFITY- OZNACZENIA:

- sufit podwieszany ażurowy rozbieralny typu RASTER OPEN CELL firmy BARWA SYSTEM, wymiary oczka siatki 200 x 200 mm, profil nośny h= 40 mm; ażurowość sufitu: 90%, kolor RAL 9007
- sufit podwieszany ażurowy rozbieralny typu RASTER OPEN CELL firmy BARWA SYSTEM, wymiary oczka siatki 120 x 120 mm, profil nośny h= 40 mm; ażurowość sufitu: 83,33%, kolor biały
- sufit powieszony typu NIDA SUFIT DK/WON/CD60-12,5/EXPERT, ruszt krzyżowy dwupoziomowy z profili CD 60 (na krawędzi profil UD27), wieszak dolny obrotowy z noniuszem NIDA WON 60, wieszak górny noniuszowy WGN, kolor szary RAL 7036
- sufit samonośny pełny typu NIDA C50/U50/500-12,5/Woda, z płyt NIDA WODA /typ H2/ gr. 1,25 cm,kolor biały RAL 9010

OBJAŚNIENIA:

- KRATKA NAWIEWNA
- KRATKA WYWIEWNA
- WYCIĄG POWIETRZA Z POM. SANITARNYCH
- KLIMATYZATOR KASETONOWY
- zbiorowy nastawnik temperatury (sterownik) klimatyzatorów KL ,montaż ok. h=1,50 m, odczyt temperatury z sali sprzedaży
- kratka transferowa w drzwiach
- grzejnik elektryczny
- kr.+4,00 – rzędna spodu kratki

UWAGA: Nad salą sprzedaży oraz strefą przymierzalni blachę poszycia dachu oraz widoczne elementy konstrukcji i instalacji (poza elementami instalacji ppoż) pomalować na kolor szary RAL 7036.

Inwestor:	MARTES SPORT Sp. z o.o. ul. Malowany Dworek 115, 43-300 Bielsko-Biała
Temat:	Projekt aranżacji sklepu MARTES SPORT / lokal nr L10 / w Parku Handlowym "REDKOM" zlokalizowanym w Bielsku- Białej przy ulicy Warszawskiej 180
Branża : ARCHITEKTURA	SKLEP MARTES SPORT - RZUT SUFITÓW
Skala:	1 : 100
Data:	07.2024r.
Stadium:	
Projektant:	arch. Monika Janiczek- Zygmunt — 798/88
Sprawdził:	arch. Ewa Jędraszczyk — UAN-VI-1227/102/87

DOKUMENTACJA POWYKONAWCZA

Inspektor nadzoru inwestorskiego
do przekazania dokumentacji budowlanej
konstrukcyjno-budowlanej
nr ewid. SLK/KA/AN/XX/13

PRACOWNIA PROJEKTOWA " ARCH-em " S.C.
43 - 300 Bielsko - Biała, ul. Żywiecka 132
e-mail: pracownia @ arch-em.pl

Nr rysunku: PA-1336.4