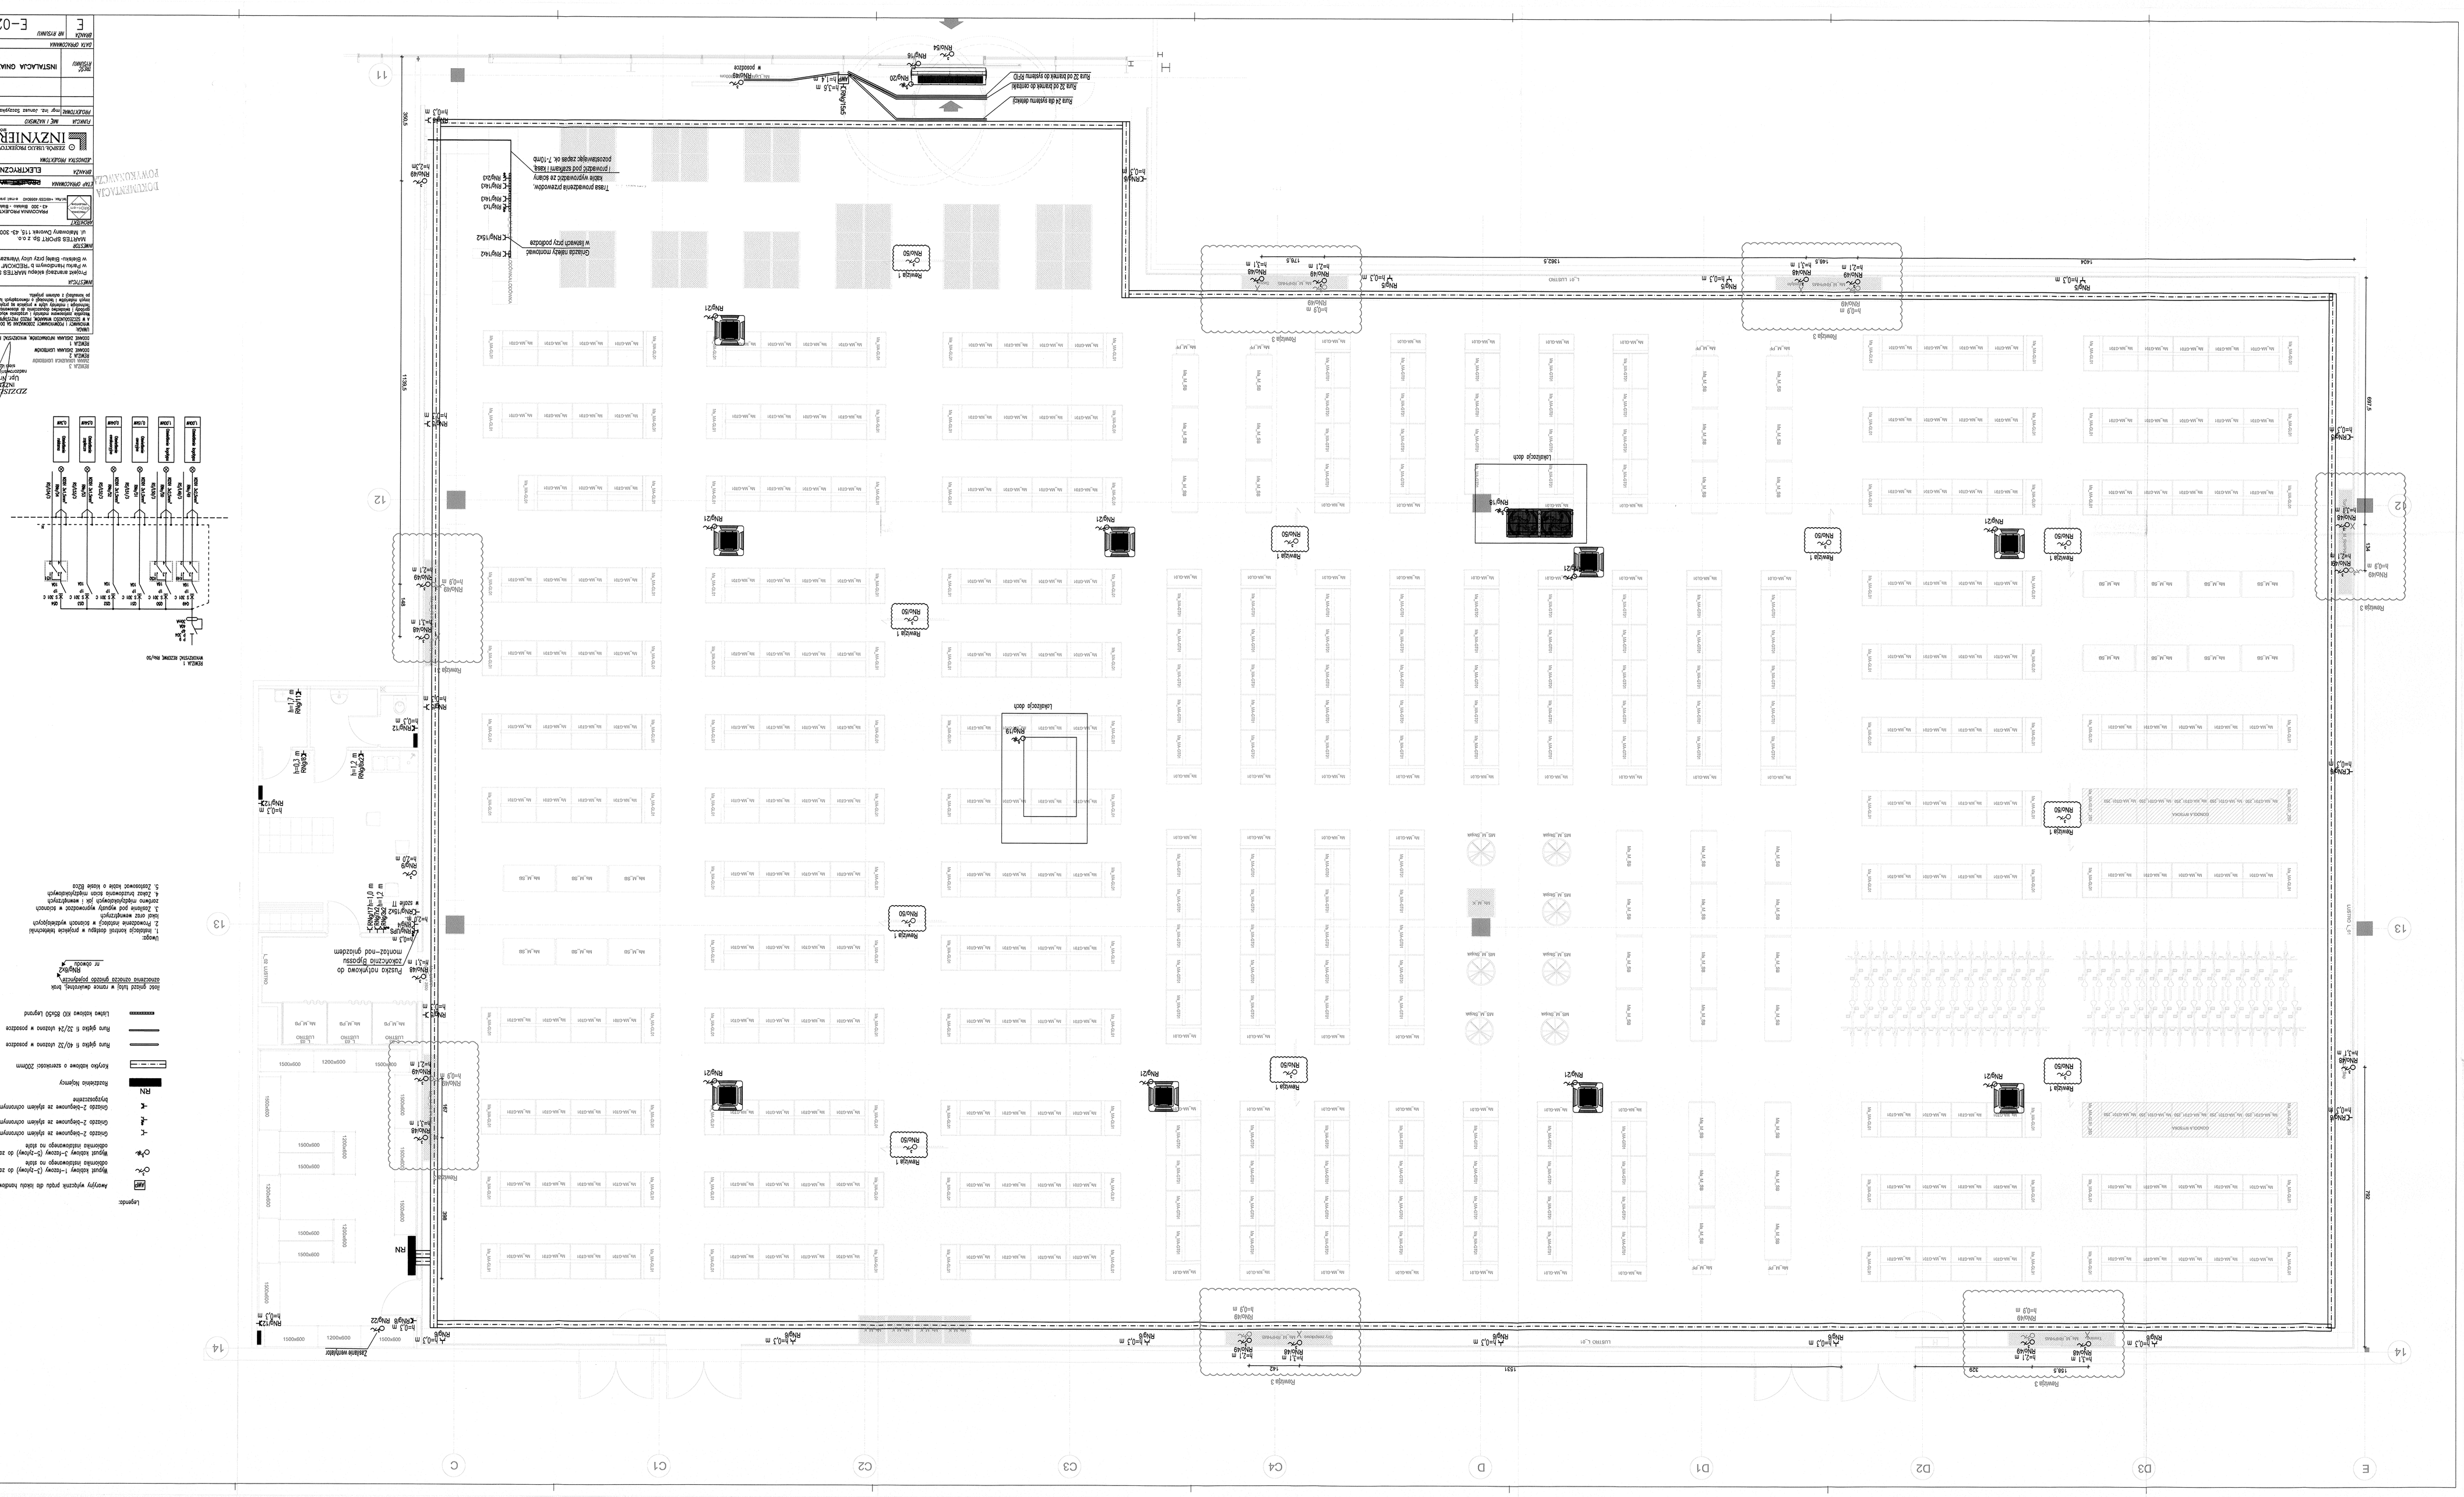
Legenda:
Istniejący wyłącznik prądu do ciągu holowniczego
Rozdzielnica 1
Rozdzielnica 2
Rozdzielnica 3
Załadunek doków
Zewnętrzna wentylator
