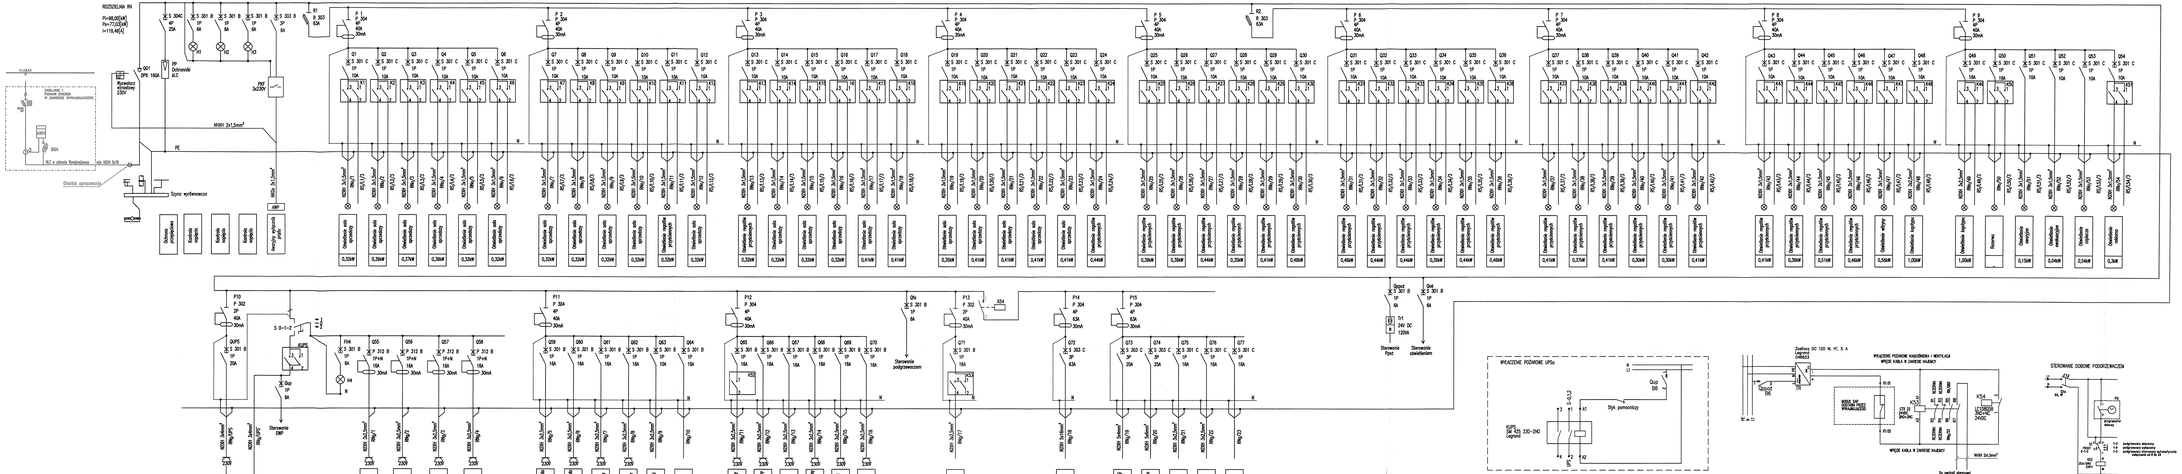

ZDZISŁAW MAZUREK
INŻYNIER ELEKTRYK
Upr. Nr 5475 do projektowania, nadzorowania i kontroli urządzeń i instalacji elektrycznych

UWAGA:
WYKONAWCY I PODWYKONAWCY ZODMIANAM SĄ DO SPRAWDZENIA PRZEDKI:
1. W SZCZEGÓLNOŚCI WYMIARÓW, PRZED PRZYSTĄPIENIEM DO PRAC BUDOWLANYCH
Wszystkie zastosowane materiały i urządzenia wbudowane muszą posiadać aktualne świadectwa i atrybuty dopuszczające do stosowania.
Zastosowanie materiałów innych niż w projekcie są przedmiotem Zapisu się użycie innych materiałów i technologii, zaleceniami tylko wyłącznie po konsultacji z autorem projektu.

INWESTYCJA
Projekt aranżacji sklepu MARTES SPORT / lokal nr L10 /
w Parku Handlowym b "REDKOM" zlokalizowanym
w Bielsku- Białej przy ulicy Warszawskiej 180

INWESTOR
MARTES SPORT Sp. z o.o.
ul. Malowany Dworek 115, 43- 300 Bielsko- Biała

ARCHITEKT
PRACOWNIA PROJECTOWA ARCH-em S.C.
43- 300 Bielsko - Biała, ul. Żywiecka 132
tel./fax. +48/033 8180040 e-mail: pracownia@arch-em.pl www.arch-em.pl
DOKUMENTACJA

ETAP OPRACOWANIA
KONSTRUKCYJNA

BRANŻA
ELEKTRYCZNA

JEDNOSTKA PROJEKTOWA
ZESPÓŁ USŁUG PROJEKTOWYCH INŻYNIERIA SPÓŁKA Z O.O.
ul. Żywiecka 32/4, 43-430 Skoczów
tel. 033- 853-1044, email: biuro@inzynieria.

FUNKCJA	IMIĘ I NAZWISKO	NR UPR.	PODPIS
PROJEKTOWAŁ	mgr inż. Janusz Szczypka	MW/0327/PWOE/12	

TYTUŁ RYSUNKU
ROZDZIELNICA RN
SCHEMAT IDEOWY

PODSTAWKA
–

DATA OPRACOWANIA
LIPIEC 2024

BRANŻA: E
NR RYSUNKU: E-03
REWIZJA: 0