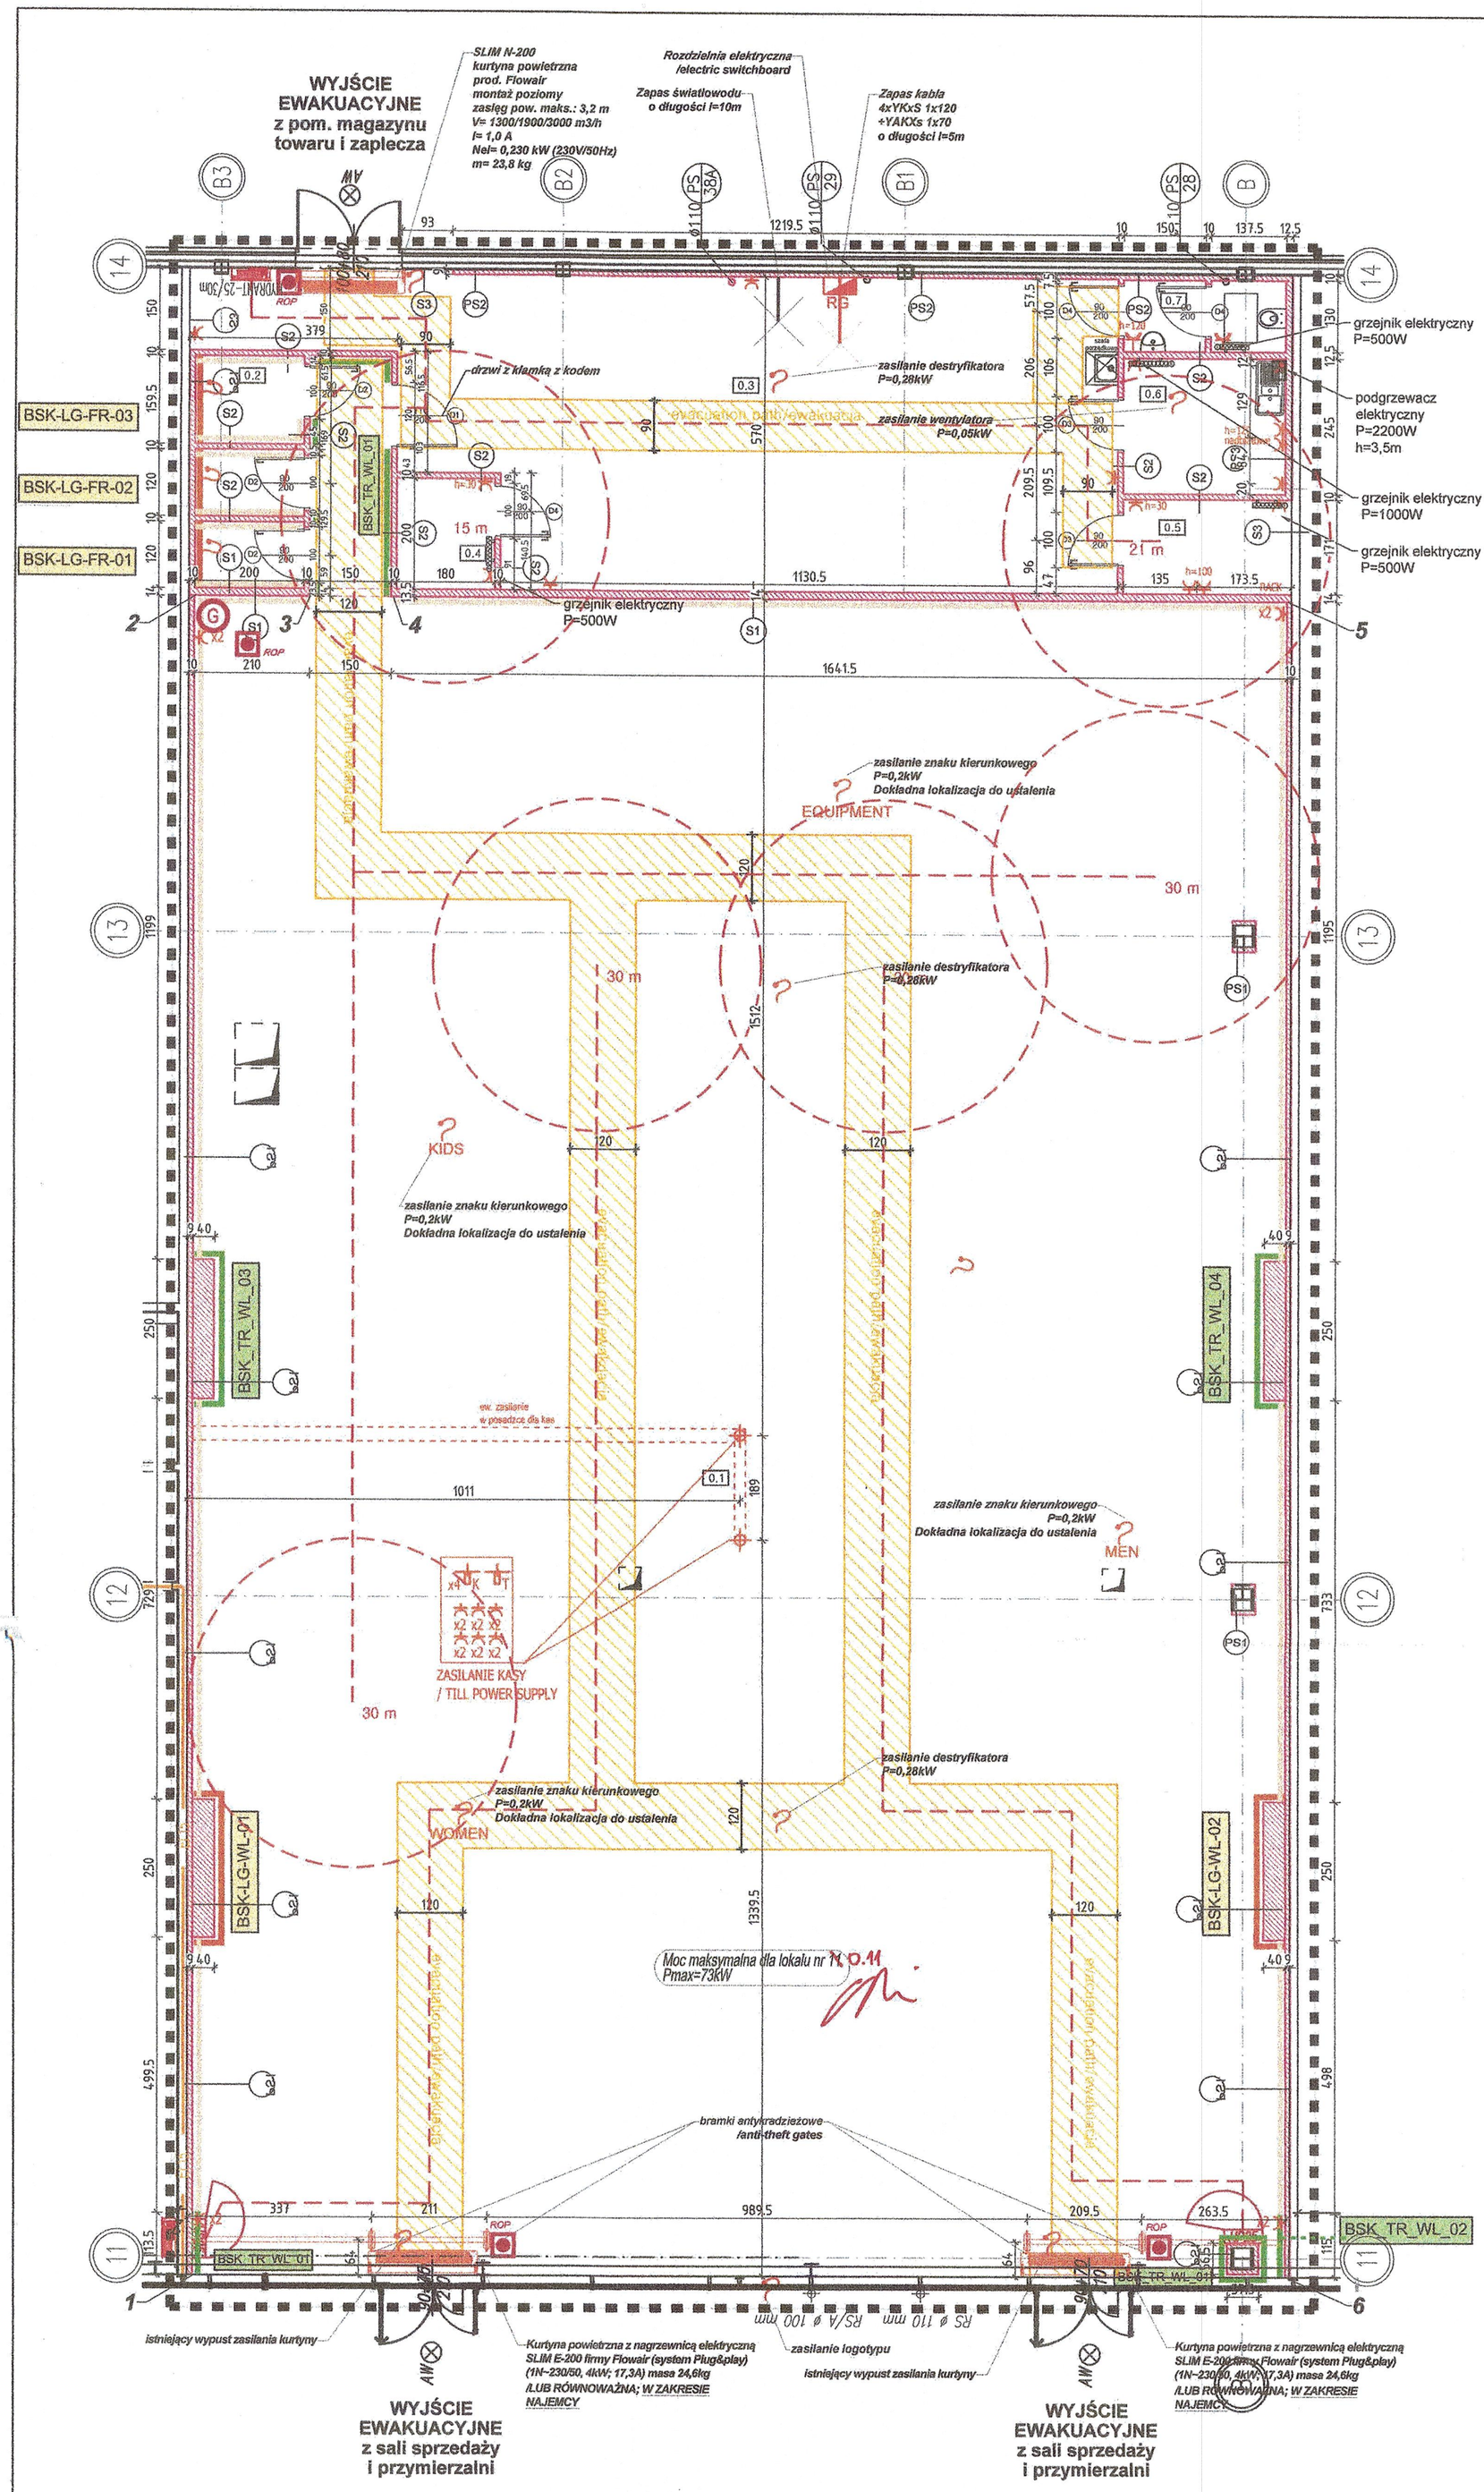

Legenda oznaczeń:

Symbols legend:

- przegrody wygradzające lokal /premises walls
- nowe ściany działowe / przedścianki GK /new partition walls / prewalls
- główne wejście z zewnątrz/ main exterior entrance
- HP25 — istniejący hydrant z gaśnicą / existing hydrant with fire extinguisher
- HP 25 — nowoprojektowany hydrant z gaśnicą / new hydrant with fire extinguisher
- G — projektowane lokalizacje dodatkowych gaśnic /designed additional fire extinguishers locations
- ROP — projektowany przeciwpożarowy wyłącznik prądu (PWP) /designed local circuit breaker designed location
- zasięg hydrantów 30m /range of hydrants 30m

TAPETY / WALLPAPERS :

- TREE WALLPAPER MURASPEC DIG 24014-TREES
- LOGS WALLPAPER DIG24014 - LOGS

MALOWANIE / WALLPAINT :

- WARM LIGHT GREY MATT EMULSION DULUX 44Y65/034
- BARK BEIGE DULUX MATT EMULSION 45 YY 74/073
- ANIMAL WALLPAPER

0.1	SALA SPRZEDAŻY /SALES AREA	0.5	POKÓJ KIEROWNIKA /MANAGER ROOM
603,80m2	GRES / LVT	5,30m2	TECH. GRES /LVT
0.2	PRZYMIERZALNIE /FITTING ROOMS	0.6	POKÓJ SOCJALNY /STAFF ROOM
14,23m2	GRES / LVT	7,29m2	TECH. GRES /LVT
0.3	MAGAZYN TOWARU /STORAGE	0.7	WC /TOILET
76,76m2	TECH. GRES /LVT	3,74m2	TECH. GRES /LVT
0.4	SZATNIA /CLOAKROOM		
3,60m2	TECH. GRES /LVT		

POWIERZCHNIA UŻYTKOWA: 714,72 m^2

UWAGA!
Prace aranżacyjne należy prowadzić pod nadzorem uprawnionej osoby, zgodnie ze sztuka budowlaną, wymogami bhp i obowiązującymi normami i prawem.

Wykonawca przed rozpoczęciem realizacji zobowiązany jest do sprawdzenia kompletności dokumentacji projektowej, zapoznania się z zawartością i sprawdzenia jej.

W przypadku jakichkolwiek wątpliwości lub rozbieżności w opracowaniach projektowych poszczególnych branż, należy przed przystąpieniem do robót zwrócić się do głównego projektanta.

Wymiary na liniach wymiarowych podano w milimetrach.

Podane w projekcie rozwiązania i wymiary należy zweryfikować na budowie.

Zastosowane materiały budowlane powinny posiadać wszystkie wymagane prawem atesty i aprobaty oraz odpowiadać normom bezpieczeństwa p.poż i bhp.

Wszystkie rozwiązania systemowe związane z określoną technologią wykonać ściśle wg. instrukcji producenta.

Dobór materiałów niewskazanych w projekcie, w tym alternatywnych wymaga akceptacji głównego projektanta obiektu oraz Inwestora.

REWIZJE

NR	DATA	OPIS WPROWADZONYCH ZMIAN
1		
2		
3		
4		
5		
6		

PS1

PS1 – nowa przedścianka przy ścianach GK, wykusze i obudowy słupów
Zabudowa: jednostronna
Wysokość profili: 350cm
Profil: 75mm
Wysokość płytowania: 350cm
Płytowanie: podwójne na wykuszach, pojedyncze na ścianach i słupach
Wypełnienie wełną: nie
Łączna grubość: 87,5-100 mm
Mocowanie: do ścianek GK rozdzielających lokal / słupów istniejących
Wzmocnienia: tak - w miejscu montażu mebli przyściennych, na ścianach
natynkowo pasy o wys. 15cm;
w miejscach z tapetami i meblami podtynkowo na całej powierzchni ściany
na słupach nie;
w przymierzalni w miejscu montażu lustra, podtynkowo pasy wys. 25cm, oś pasów wg kładów;
z materiału niepalnego np. OSB lub Duripanel
Dodatkowe parametry: -
Wykończenie:
- na sali sprzedaży wykusze wykończone tapetą; ściany i słupy malowanie o poziomu +350cm oraz powyżej do stropodachu na jasnoszaro WARM LIGHT GREY MATT EMULSION DULUX 44YY65/034.
  x1 obudowa słupa witrynie wykończona tapetą.
- w przymierzalniach malowanie do wys. 320cm na beżowo BARK BEIGE DULUX MATT EMULSION 45 YY74/073 /tapeta;
- na zapleczu malowanie na biało do poziomu +320cm;

PS1 – new prewall, built-outs and column encasing
Single-sided
Wall profiles height: 350cm
Profile: 75mm
Plasterboard height: 350cm
Plasterboard: double on built-outs, single on walls and columns
Mineral wool insulation: no
Thickness: 87,5-100 mm
Mounted to: existing walls dividing the premises / columns
Reinforcements: yes - behind the wall-mounted furniture, on walls: on the surface - strips 15cm high;
on the walls with the wallpaper and furniture:
behind the plasterboard on the whole surface
on columns none:
in fitting room behind the wall-mounted mirrors,
strips 25cm high - behind the plasterboard, strips axis according to wall views;
made with fireproof material f.e. OSB or Duripanel
Additional info: -
Finish:
- in sales area built-outs fitted with wallpaper; prewalls and columns up to +350cm and walls above it up to the roof painted light grey WARM LIGHT GREY MATT EMULSION DULUX 44YY 54/034.
  x1 column encasing in shopfront fitted with wallpaper.
- in fitting rooms painted beige up to +320cm BARK BEIGE DULUX MATT EMULSION 45 YY 74/073 or wallpaper;
- in BoH painted white up to +320cm;

PS2

PS2 – nowa przedścianka na zapleczu
Zabudowa: jednostronna
Wysokość profili: do stropodachu ok. 900cm
Profil: 75mm
Wysokość płytowania: 320 / 675cm (do weryfikacji)
Płytowanie: pojedyncze
Wypełnienie wełną: tak, tylko w toalecie, do poziomu +320cm
Łączna grubość: 87,5-125 mm
Mocowanie: strop-strop
Wzmocnienia: tak - w miejscu montażu mebli przyściennych, grzejnika:
natynkowo pasy wys. 15cm, oś pasów wg kładów;
z materiału niepalnego np. OSB lub Duripanel
Dodatkowe parametry: przedścianka grubsza w miejscach przejścia instalacji
Wykończenie:
na zapleczu malowanie na biało do poziomu +320cm;

PS2 – new prewall in sales area and BoH
Single-sided
Wall profiles height: to the roof 800cm
Profile: 75mm
Plasterboard height: 320 /675cm (to be verified)
Plasterboard: single
Mineral wool insulation: yes, only in toilet up to +320cm
Thickness: 87,5-125 mm
Mounted to: floor and ceiling
Reinforcements: yes - behind the wall-mounted furniture, radiator:
strips 15cm high - on top of plasterboard, strips axis according to wall views;
made with fireproof material f.e. OSB or Duripanel
Additional info: prewall should be thicker when there are pipes behind it
Finish:
- in BoH painted white up to +320cm;

PS3

PS3 – nowa przedścianka na zapleczu
Analogicznie do PS2, ale do wys. 320cm i mocowana do ścian wygradzających lokal.

PS3 – new prewall in sales area and BoH
Just like PS2, but height=320cm, mounted to the walls separating the premises.

S1

S1 – nowa ściana między zapleczem a salą
Zabudowa: obustronna
Wysokość profili: do stropodachu ok. 900cm
Profil: 100mm
Wysokość płytowania: do stropodachu ok. 900cm
Płytowanie: podwójne od sali sprzedaży, pojedyncze od zaplecza
Wypełnienie wełną: nie
Łączna grubość: 137,5 mm
Mocowanie: strop-strop
Wzmocnienia: tak - w miejscu montażu mebli przyściennych,
natynkowo pasy wys. 15cm, oś pasów wg kładów;
z materiału niepalnego np. OSB lub Duripanel
Dodatkowe parametry: -
Wykończenie:
- na sali sprzedaży malowanie na jasnoszaro od posadzki do +350cm WARM LIGHT GREY MATT EMULSION DULUX 44YY 54/034:
  Od +350cm do +675cm > tapeta.
- w przymierzalniach malowanie do wys. 320cm na beżowo BARK BEIGE DULUX MATT EMULSION 45 YY 74/073 /tapeta:
  powyżej szarym jak sale sprzedaży.
- na zapleczu malowanie na biało.

S1 – new sales area - storage partition wall
Double-sided
Wall profiles height: up to the roof 900cm
Profile: 100mm
Plasterboard height: up to the roof 900cm
Plasterboard: double from the sales area, single from storage
Mineral wool insulation: no
Thickness: 137,5 mm
Mounted to: floor and ceiling
Reinforcements: yes - behind the wall-mounted furniture.
strips 15cm high - on top of plasterboard, strips axis according to wall views: made with fireproof material f.e. OSB or Duripanel
Additional info: -
Finish:
- in sales area painted light grey up from the floor up to +350cm WARM LIGHT GREY MATT EMULSION DULUX 44YY 54/034:
  From +350cm up to +675cm- wallpaper.
- in fitting rooms painted beige up to +320cm BARK BEIGE DULUX MATT EMULSION 45 YY 74/073 or wallpaper:
  above painted grey like in the sales area.
- in BoH painted white.

S2

S2 – nowa ściana w przymierzalniach i zapleczu
Zabudowa: obustronna
Wysokość profili: 320cm
Profil: 75mm
Wysokość płytowania: 320cm
Płytowanie: pojedyncze
Wypełnienie wełną: tak, tylko w toalecie do +320cm
Łączna grubość: 100-125 mm
Mocowanie: do nowoprojektowanych przedścianek i ścian w lokalu
Wzmocnienia: tak - w miejscu montażu haczyków i lustra,
podtynkowo pasy wys. 25cm, oś pasów wg kładów;
z materiału niepalnego np. OSB lub Duripanel
Dodatkowe parametry: łączna gr. 125mm w miejscach przeprowadzania instalacji
Wykończenie:
- w przymierzalniach malowanie do wys. 320cm na beżowo BARK BEIGE DULUX MATT EMULSION 45 YY 74/073 / tapeta:

na zapleczu malowanie na biało do poziomu +320cm

S2 – new partition wall in fitting rooms and BoH
Double-sided
Wall profiles height: 320cm
Profile: 75mm
Plasterboard height: 320cm
Plasterboard: single
Mineral wool insulation: yes, but only in toilet up to +320cm
Thickness: 100-125 mm
Mounted to: designed prewalls and walls
Reinforcements: yes - behind the wall-mounted furniture.
strips 25cm high - behind the plasterboard, strips axis according to wall views:
made with fireproof material f.e. OSB or Duripanel
Additional info: thickness 125mm in pipes encasing places
Finish:
- in fitting rooms painted beige up to +320cm BARK BEIGE DULUX MATT EMULSION 45 YY 74/073 or wallpaper:
- in BoH painted white up to +320cm

S3

S3 – istniejące ściany na zapleczu do malowania
Ściany z płyty warstwowej i wygradzające lokal GK
Wysokość ścian: ok. 820-900cm
Wykończenie:
- na zapleczu malowanie na biało.

S3 – existing partition walls in BoH to be painted
Sandwich panel walls and plasterboard walls
Wall height: about 820-900cm
Finish:
- in BoH painted white.

DOKUMENTACJA POWYKONAWCZA

KIEROWNIK ROBÓT
Inż. Arkadiusz Zieliński
upr. MAZ/0045/OWOK/05

mgr inż. arch. PIOTR CEGIELSKI
upr. bud. w spec. architektonicznej
nr 50/LOOKK/2013
Członek Izby Architektów RP nr 4640

Vector store concept realisation
Wacław Krzysztof Stasiak Prezes Zarządzania
www.vector-scr.pl
ul. Marszałkowska nr lok.74, 02-954 Warszawa
info@vector-scr.pl
696 152 30 23
LWONA JARMAKOWSKA koordynator tel: 600 811 961 @:ijarmakowska@vector-scr.pl
PIOTR CEGIELSKI architekt tel: 696 028 001 @:pcegielski@vector-scr.pl

inwestor /client	Redkom Park Bielsko Sp. z o. o. Ul. Słoneczna 116A 05-500 Stara Iwiczna NIP: 1231527802
nazwa i adres lok. (obiektu) / adress	Lokal 0.11 w budynku handlowym zlokalizowanym w Bielsku-Białej (43-300) przy ul. Warszawskiej 180
stadium / stage	PROJ. TECHNICZNY
branża / branch	ARCHITEKTURA / ARCHITECTURE
projektanci / designers	mgr inż. arch. PIOTR CEGIELSKI upr. bud. w specjalności architektonicznej nr 50/LOOKK/2013 podpis
projektant sprawdzający	mgr inż. arch. ARKADIUSZ SARLEJ upr. bud. w specjalności architektonicznej nr 14/LOOKK/2011
opracowanie / drawings	mgr inż. arch. MATEUSZ JEZAPKOWICZ podpis
nazwa rysunku /name of draw.	RZUT ŚCIAN / WALLS PLAN
nr rysunku	PW_01 VII 2024 A2 skala 1:100