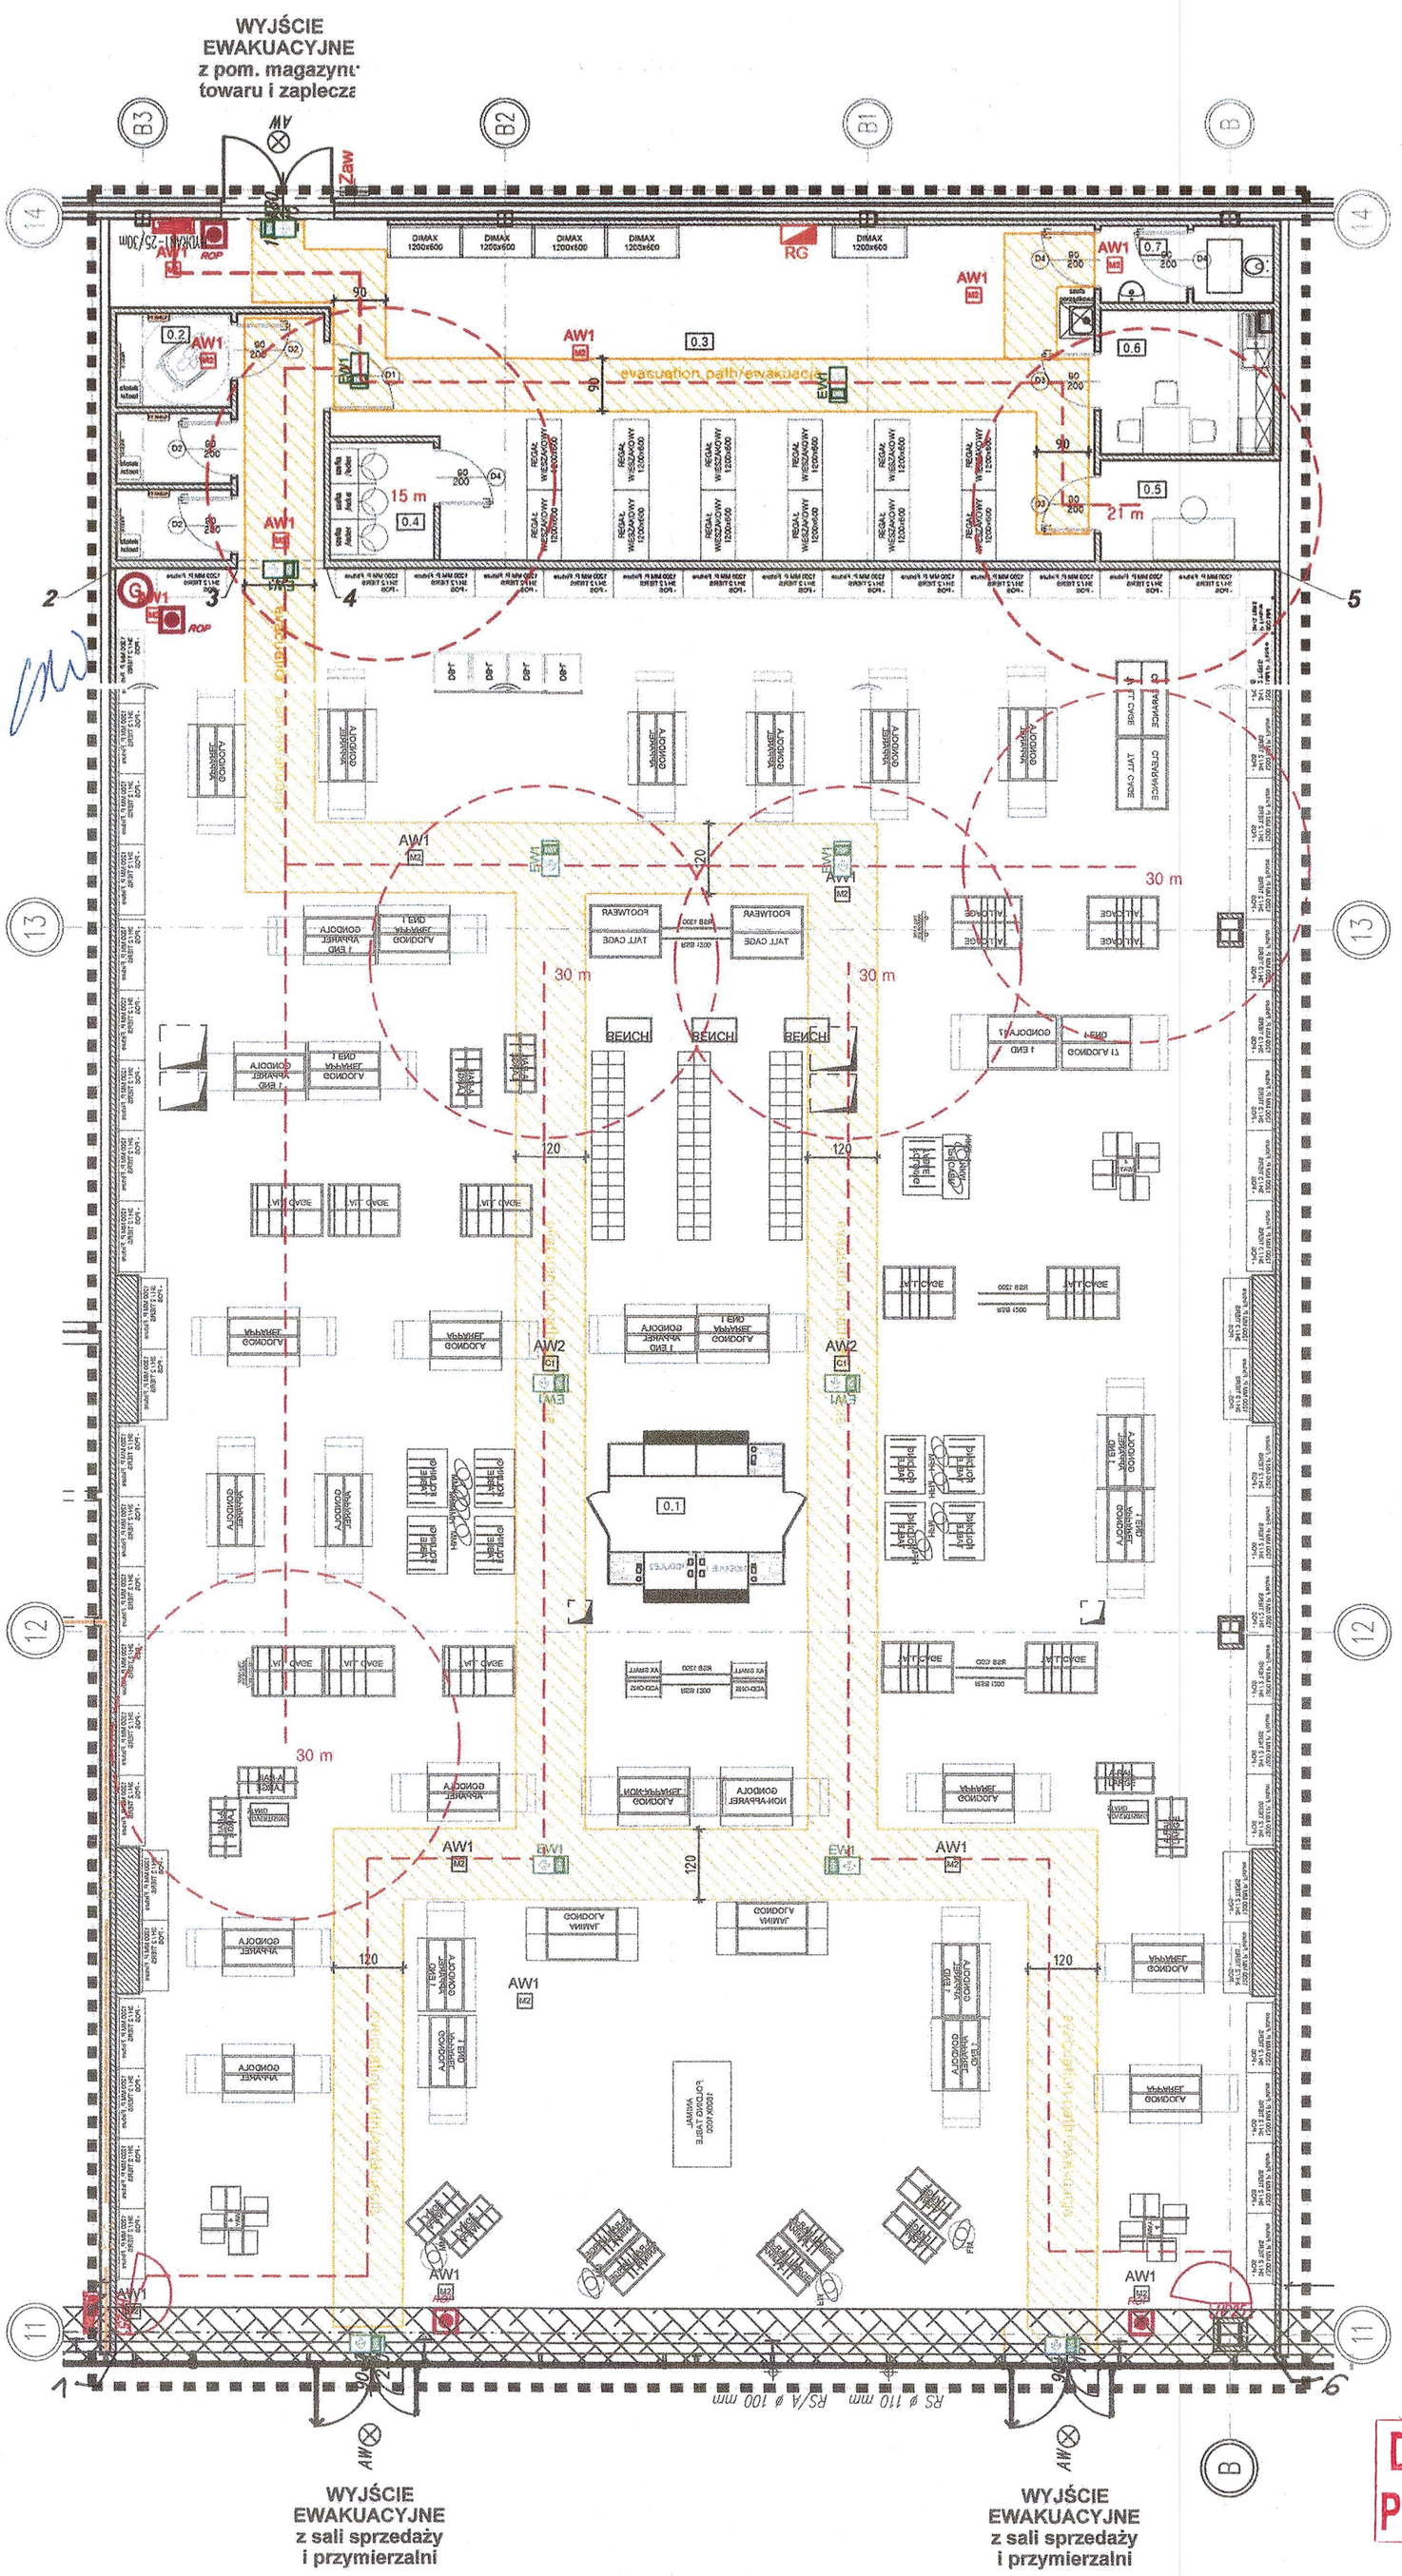

Legenda oznaczeń:

Symbols legend:

- przegrody wygradzające lokal /premises walls
- nowe ściany działowe / przedścianki GK /new partition walls / prewalls
- główne wejście z zewnątrz/ main exterior entrance
- istniejący hydrant z gaśnicą / existing hydrant with fire extinguisher
- nowoprojektowany hydrant z gaśnicą / new hydrant with fire extinguisher
- projektowane lokalizacje dodatkowych gaśnic /designed additional fire extinguishers locations
- projektowany przeciwpożarowy wyłącznik prądu (PWP) /designed local circuit breaker designed location
- zasięg hydrantów 30m /range of hydrants 30m

RZECZOZNAWCA DO SPRAW ZABEZPIECZEŃ PRZECIWPOŻAROWYCH
inż. pożarnictwa Adam Sosnowski Nr upr. 688/2019
06-08-2024
(data i podpis)
Zgodność projektu z wymaganiami ochrony przeciwpożarowej stwierdzam
bez uwag
z uwagami:

Zaopiniowano po względem zgodności z przepisami bezpieczeństwa i higieny pracy oraz wymaganiami ergonomii
1) bez zastrzeżeń proj. arch.
2) ~~z zastrzeżeniami, jak w załączonej opinii~~
L.p. opinii 106 a/24
29.07.2024 data ..... podpis
mgr inż. BARBARA KOSTECKA-BANACHOWSKA
RZECZOZNAWCA DS. BEZPIECZEŃSTWA I HIGIENY PRACY
nr upr. GIP 443/00 w grupach 1.1, 1.2, 1.3, 1.4
91-831 Łódź, ul. H. Berlińskiego 14/20 m. 12
tel. kom. 608-629-899

Uzgodniono pod względem wymagań higienicznych i zdrowotnych bez zastrzeżeń (~~z zastrzeżeniami~~)
proj. arch.
Data 29.07.2024
L.p. opinii 106 a/24
mgr inż. BARBARA KOSTECKA-BANACHOWSKA
rzeczoznawca do spraw sanitarnohigienicznych nr uprawnienia 136-BP i 0/97 w zakresie budownictwa przemysłowego i ogólnego bez służby zdrowia.
91-831 Łódź, ul. Berlińskiego 14/20 m 12
tel. (0-42) 657-83-71, kom. 0 608-629-899

0.1	SALA SPRZEDAŻY /SALES AREA	0.5	POKÓJ KIEROWNIKA /MANAGER ROOM
603,80m2	GRES / LVT	5,30m2	TECH. GRES /LVT
0.2	PRZYMIERZALNIE /FITTING ROOMS	0.6	POKÓJ SOCJALNY /STAFF ROOM
14,23m2	GRES / LVT	7,29m2	TECH. GRES /LVT
0.3	MAGAZYN TOWARU /STORAGE	0.7	WC /TOILET
76,76m2	TECH. GRES /LVT	3,74m2	TECH. GRES /LVT
0.4	SZATNIA /CLOAKROOM		
3,60m2	TECH. GRES /LVT		

POWIERZCHNIA UŻYTKOWA: 714,72 m²

DOKUMENTACJA POWYKONAWCZA
KIEROWNIK ROBÓT
Inż. Arkadiusz Zieliński
upr. MAZ/0045/OWOK/05

UWAGA!
Prace aranżacyjne należy prowadzić pod nadzorem uprawnionej osoby, zgodnie ze sztuką budowlaną, wymogami bhp i obowiązującymi normami i prawem.

Wykonawca przed rozpoczęciem realizacji zobowiązany jest do sprawdzenia kompletności dokumentacji projektowej, zapoznania się z zawartością i sprawdzenia jej.

W przypadku jakichkolwiek wątpliwości lub rozbieżności w opracowaniach projektowych poszczególnych branż, należy przed przystąpieniem do robót zwrócić się do głównego projektanta.

Wymiary na liniach wymiarowych podano w milimetrach.

Podane w projekcie rozwiązania i wymiary należy zweryfikować na budowie.

Zastosowane materiały budowlane powinny posiadać wszystkie wymagane prawem atesty i aprobaty oraz odpowiadać normom bezpieczeństwa p.poż i bhp.

Wszystkie rozwiązania systemowe związane z określoną technologią wykonać ściśle wg. instrukcji producenta.

Dobór materiałów niewskazanych w projekcie, w tym alternatywnych wymaga akceptacji głównego projektanta obiektu oraz Inwestora.

Vector
store concept realization

Vector Krzysztof Stosiak Sprzedawanie i Zarządzanie | www.vector-scr.pl | ul. Elektryczna 10 lok. 74, 00-864 Warszawa | mob. | NIP: 856 162 70 23

JOANNA JARMAKOWSKA koordynator tel: 600 811 961 @:ijarmakowska@vector-scr.pl
PIOTR CEGIELSKI architekt tel: 696 028 001 @:pcegielski@vector-scr.pl

mgr inż. architekt PIOTR CEGIELSKI
upr. bud. w spec. architektonicznej nr 50/LOOKK/2013
członek Okręgowej Izby Architektów nr 0840

inwestor /client	Redkom Park Bielsko Sp. z o. o. Ul. Słoneczna 116A 05-500 Stara Iwiczna NIP: 1231527802
nazwa i adres lok. (obiektu) / adress	Lokal 0.11 w budynku handlowym zlokalizowanym w Bielsku-Białej (43-300) przy ul. Warszawskiej 180
stadium / stage	PROJ. TECHNICZNY
branża / branch	ARCHITEKTURA / **ARCHITECTURE**
projektanci / designers	mgr inż. arch. PIOTR CEGIELSKI podpis upr. bud. w specjalności architektonicznej nr 50/LOOKK/2013
opracowanie projektant sprawdzający	mgr inż. arch. MATEUSZ JEZAPKOWICZ podpis mgr inż. arch. ARKADIUSZ SARLEJ upr. bud. w specjalności architektonicznej nr 14/LOOKK/2011
nazwa rysunku /name of draw.	RZUT ARANŻACJI / **ARRANGEMENT PLAN**
nr rysunku	PW_02 VII 2024 A2 skala 1:100