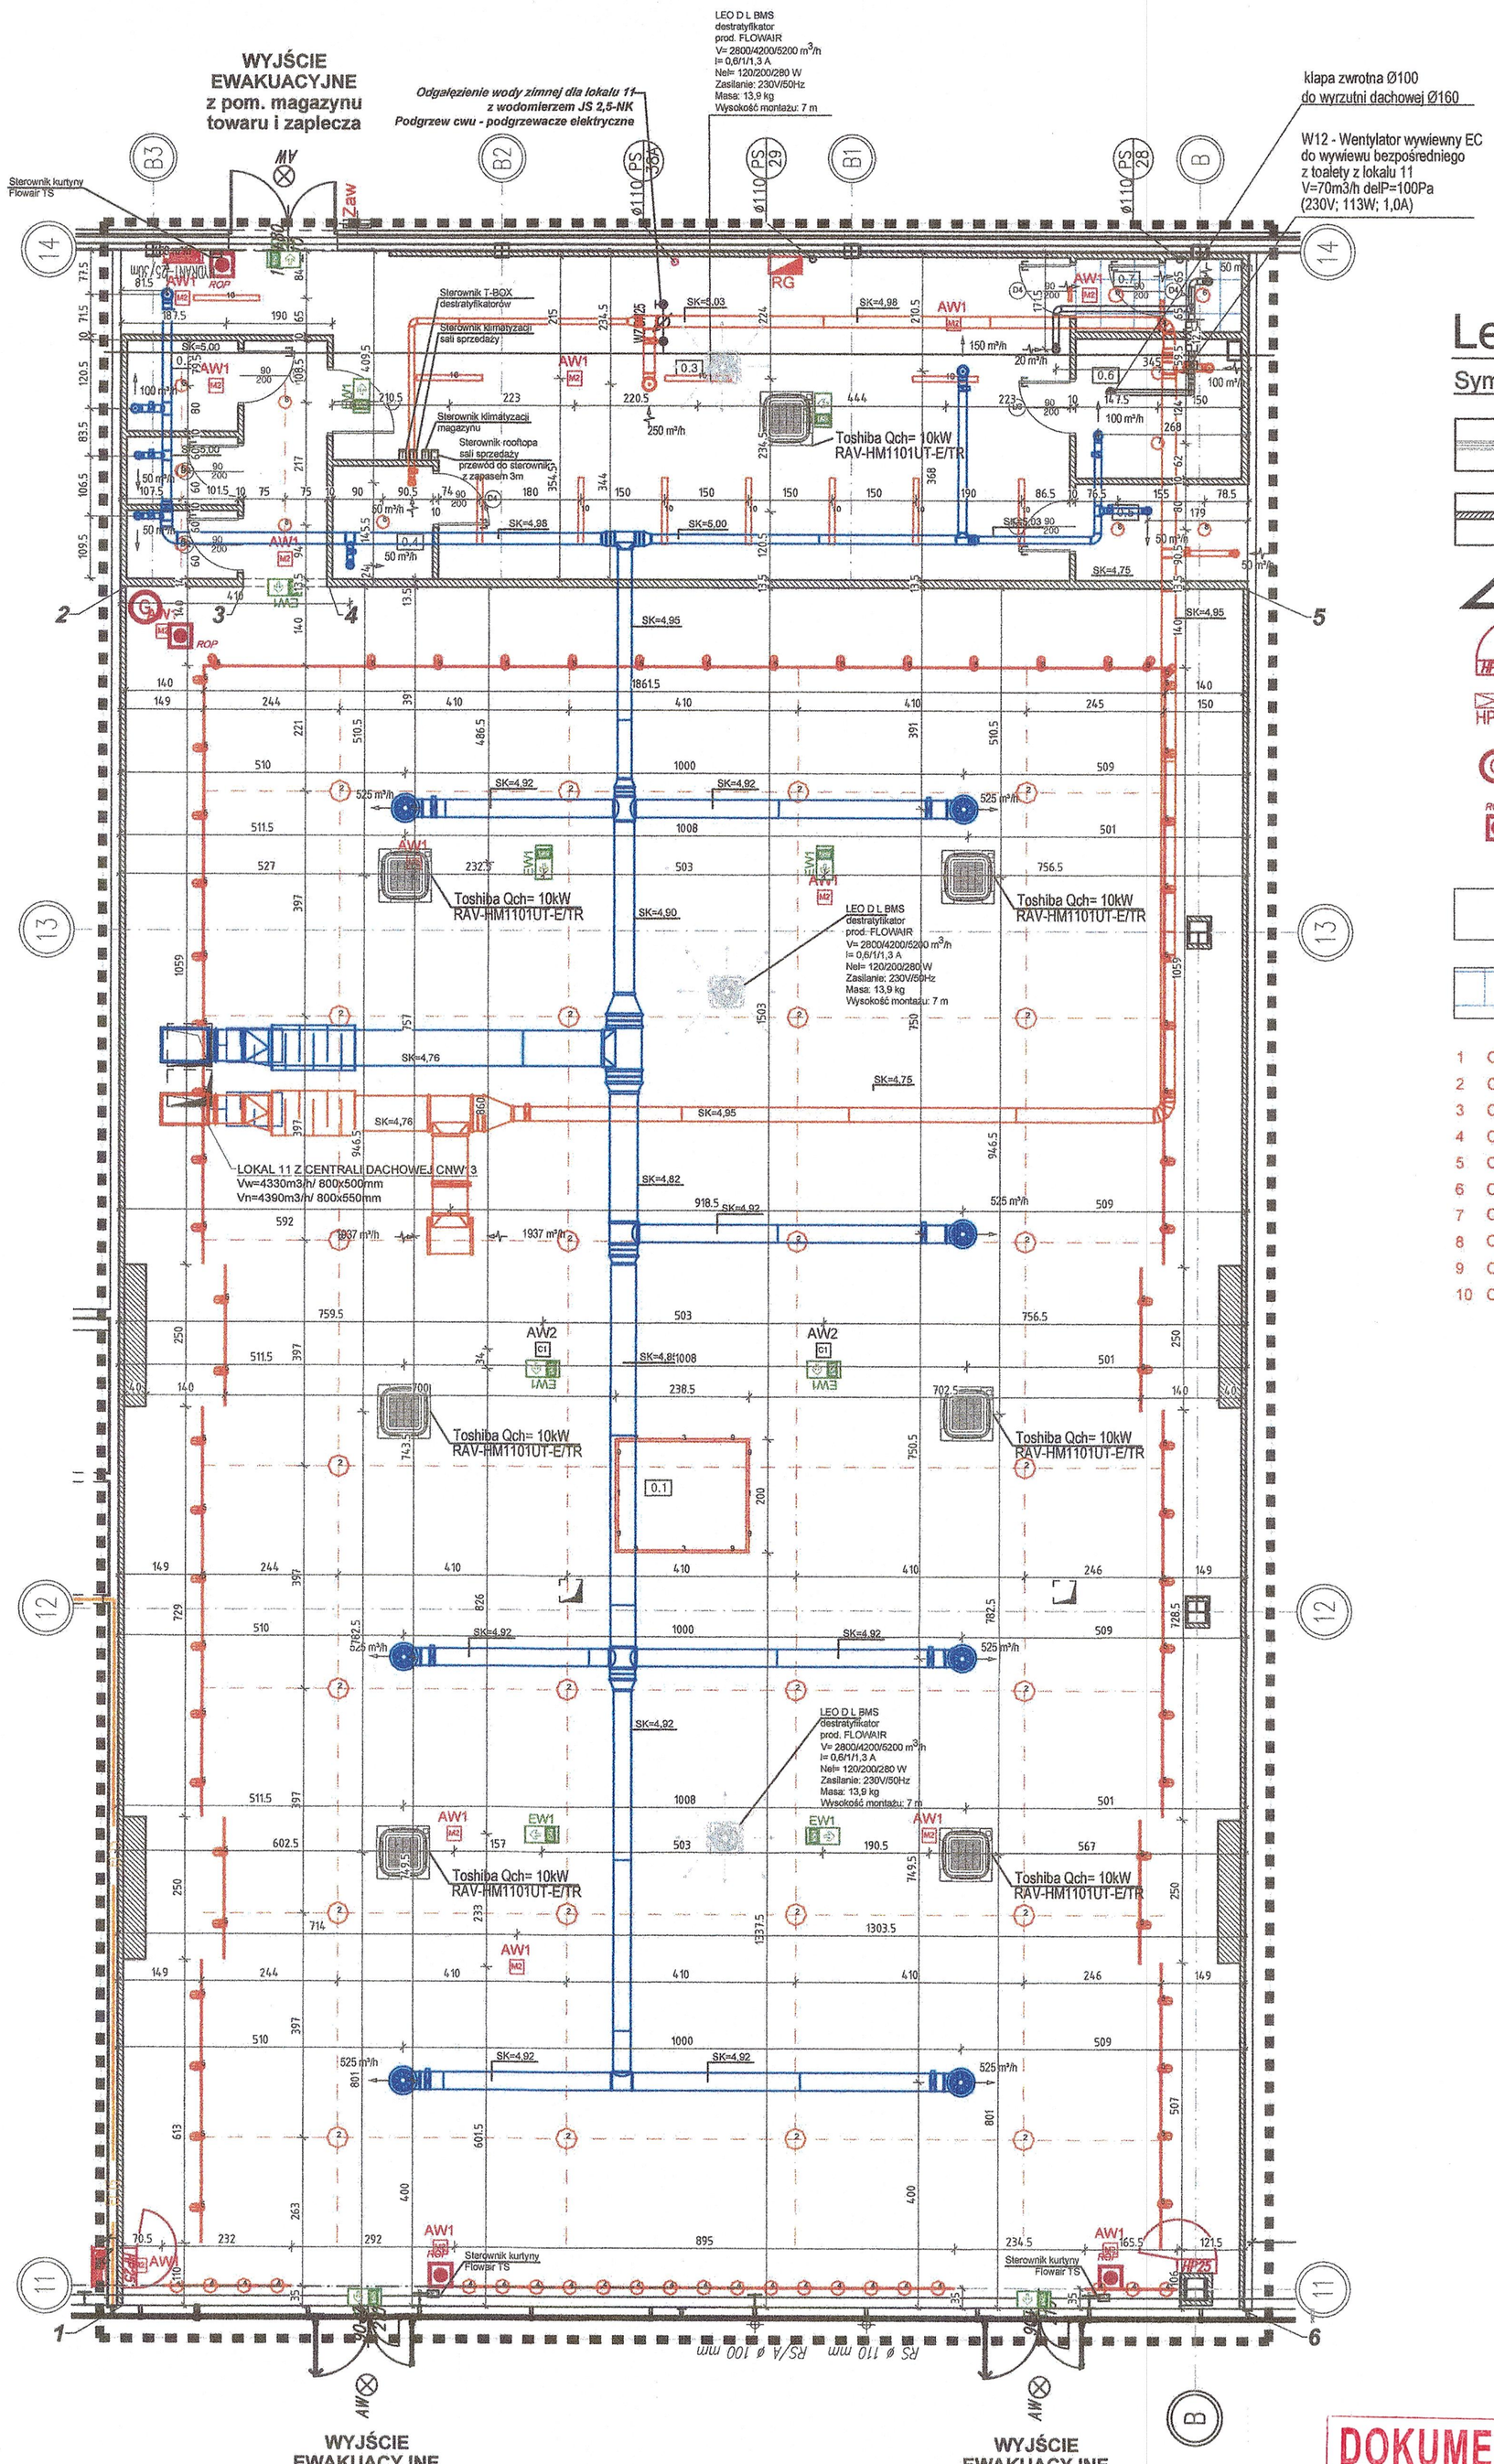

Legenda oznaczeń:

Symbols legend:

- przegrody wygradzające lokal /premises walls
- nowe ściany działowe / przedścianki GK /new partition walls / prewalls
- główne wejście z zewnątrz/ main exterior entrance
- HP25 istniejący hydrant z gaśnicą / existing hydrant with fire extinguisher
- HP 25 nowoprojektowany hydrant z gaśnicą / new hydrant with fire extinguisher
- G projektowane lokalizacje dodatkowych gaśnic /designed additional fire extinguishers locations
- ROP projektowany przeciwpożarowy wyłącznik prądu (PWP) /designed local circuit breaker designed location
- > brak sufitu podwieszanego pozostawienie widocznej konstrukcji **> lack of suspended ceiling, visible roof structure**
- > nowy sufit Armstrong, wys. ok. +300cm, biały **> new suspended Armstrong ceiling, height of circa +300cm, white**

1 Oprawa systemowa VIP MINI LED 24W OPAL 875mm 3000K CRI90
2 Oprawa OCULUS LED 104W 3000K CRI80
3 Oprawa systemowa VIP MINI LED 31W OPAL 1165mm 3000K CRI90
4 Oprawa EXPLORER M do szynoprzewodu 3F 3500lm 3000K CRI90 15D
5 Oprawa EXPLORER M do szynoprzewodu 3F 3500lm 3000K CRI90 60D
6 Oprawa Bari Q LED 155 16W 3000K OPAL
7 Oprawa BARI ECO LED DLN 19W 3000K
8 Oprawa BARI ECO LED DLN 28W 3000K CRI90
9 Oprawa systemowa VIP MINI LED CORNER 31W OPAL 3000K CRI90
10 Oprawa Fibra LED 1175mm 27W 3000K OPAL

0.1	SALA SPRZEDAŻY /SALES AREA	0.5	POKÓJ KIEROWNIKA /MANAGER ROOM
603,80m2	GRES / LVT	5,30m2	TECH. GRES /LVT
0.2	PRZYMIERZALNIE /FITTING ROOMS	0.6	POKÓJ SOCJALNY /STAFF ROOM
14,23m2	GRES / LVT	7,29m2	TECH. GRES /LVT
0.3	MAGAZYN TOWARU /STORAGE	0.7	WC /TOILET
76,76m2	TECH. GRES /LVT	3,74m2	TECH. GRES /LVT
0.4	SZATNIA /CLOAKROOM		
3,60m2	TECH. GRES /LVT		

POWIERZCHNIA UŻYTKOWA: 714,72 m²

UWAGA!
Prace aranżacyjne należy prowadzić pod nadzorem uprawnionej osoby, zgodnie ze sztuka budowlaną, wymogami bhp i obowiązującymi normami i prawem.

Wykonawca przed rozpoczęciem realizacji zobowiązany jest do sprawdzenia kompletności dokumentacji projektowej, zapoznania się z zawartością i sprawdzenia jej.

W przypadku jakichkolwiek wątpliwości lub rozbieżności w opracowaniach projektowych poszczególnych branż, należy przed przystąpieniem do robót zwrócić się do głównego projektanta.

Wymiary na liniach wymiarowych podano w milimetrach.

Podane w projekcie rozwiązania i wymiary należy zweryfikować na budowie.

Zastosowane materiały budowlane powinny posiadać wszystkie wymagane prawem atesty i aprobaty oraz odpowiadać normom bezpieczeństwa p.poż i bhp.

Wszystkie rozwiązania systemowe związane z określoną technologią wykonać ściśle wg. instrukcji producenta.

Dobór materiałów niewskazanych w projekcie, w tym alternatywnych wymaga akceptacji głównego projektanta obiektu oraz Inwestora.

DOKUMENTACJA POWYKONAWCZA

KIEROWNIK ROBÓT
Inż. Arkadiusz Zieliński
upr. MAZ/0045/OWOK/05

REWIZJE

NR	DATA	OPIS WPROWADZONYCH ZMIAN

Vector
store concept realization

Vector Krzysztof Stasiak Doradztwo i Zarządzanie | www.vector-scr.pl ul.Bernardyńska 14 lok.74, 02-904 Warszawa | info@vector-scr.pl NIP 836 152 70 23

IWONA JARMAKOWSKA koordynator tel: 600 811 961 @:ijarmakowska@vector-scr.pl
PIOTR CEGIELSKI architekt tel: 696 028 001 @:pcegielski@vector-scr.pl

mgr inż. architekt PIOTR CEGIELSKI upr. bud. w spec. architektonicznej nr 50/LOOKK/2013 członek Izby Architektów RP

inwestor / client	Redkom Park Bielsko Sp. z o. o. Ul. Słoneczna 116A 05-500 Stara Iwiczna NIP: 1231527802
nazwa i adres obk. (obiektu) / adress	Lokal 0.11 w budynku handlowym zlokalizowanym w Bielsku-Białej (43-300) przy ul. Warszawskiej 180
stadium / stage	PROJ. TECHNICZNY
branża / branch	ARCHITEKTURA / **ARCHITECTURE**
projektanci / designers	mgr inż. arch. PIOTR CEGIELSKI podpis upr. bud. w specjalności architektonicznej nr 50/LOOKK/2013
projektant sprawdzający	mgr inż. arch. ARKADIUSZ SARLEJ upr. bud. w specjalności architektonicznej nr 14/LOOKK/2011
opracowanie / drawings	mgr inż. arch. MATEUSZ JEZAPKOWICZ podpis
nazwa rysunku /name of draw.	RZUT SUFITU / **CEILING PLAN**

nr rysunku PW_03 VII 2024 A2 skala 1:100