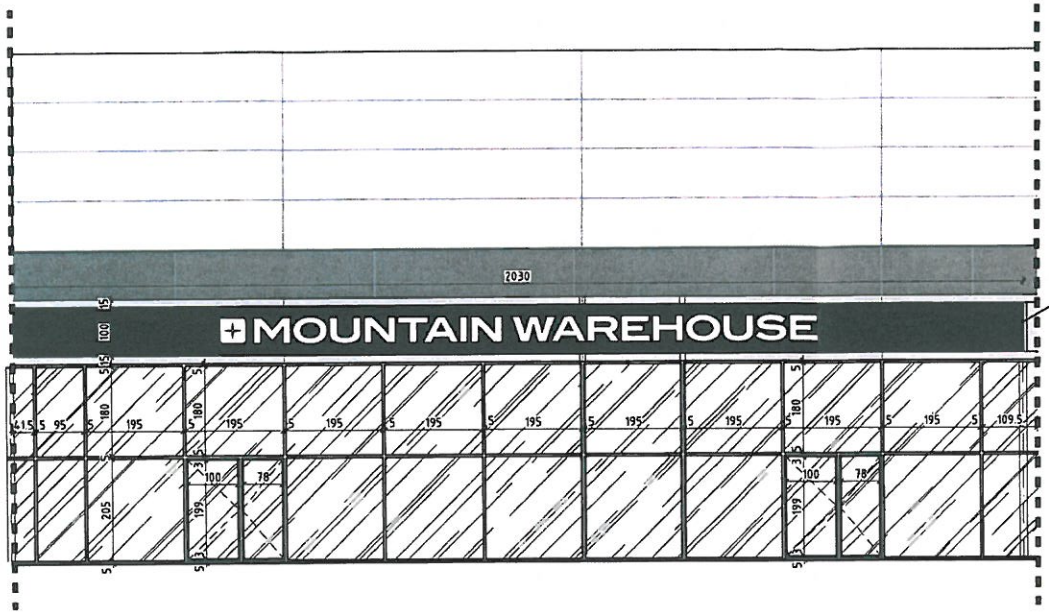

Kaseton z naciągiem winylowym/Dibond na logotyp Najemcy,
(wybór rozwiązania do weryfikacji).
Na pełną szerokość witryny -2,5cm po obu stronach;
czyli wymiary ok. 19800x1000mm. Łączna grubość kasetonu 14-15cm.
Kaseton zielony RAL 6005, litery białe. Podświetlany LED.
Sterowanie centralnie od zegara sterującego Galerii.

KIEROWNIK ROBÓT
Inż. Arkadiusz Zieliński
upr. MAZ/0345/OWOK/05

DOKUMENTACJA POWYKONAWCZA

UWAGA!
Prace aranżacyjne należy prowadzić pod nadzorem uprawnionej osoby, zgodnie ze sztuką budowlaną, wymogami bhp i obowiązującymi normami i prawem.

Wykonawca przed rozpoczęciem realizacji zobowiązany jest do sprawdzenia kompletności dokumentacji projektowej, zapoznania się z zawartością i sprawdzenia jej.

W przypadku jakichkolwiek wątpliwości lub rozbieżności w opracowaniach projektowych poszczególnych branż, należy przed przystąpieniem do robót zwrócić się do głównego projektanta.

Wymiary na liniach wymiarowych podane w milimetrach.

Podane w projekcie rozwiązania i wymiary należy zweryfikować na budowie.

Zastosowane materiały budowlane powinny posiadać wszystkie wymagane prawem atesty i aprobaty oraz odpowiadać normom bezpieczeństwa p.poż i bhp.

Wszystkie rozwiązania systemowe związane z określoną technologią wykonać ściśle wg. instrukcji producenta.

Dobór materiałów niewskazanych w projekcie, w tym alternatywnych wymaga akceptacji głównego projektanta obiektu oraz inwestora.

Vector
store concept realization
Vector Nieruchomości Handlowe Development Zarządzanie
www.vector-scr.pl
ul. Domaniewska 14 lok. 7A, 02-904 Warszawa
info@vector-scr.pl
536 152 70 33
IWONA JARMAKOWSKA koordynator tel: 600 811 961 @ ijarmakowska@vector-scr.pl
PIOTR CEGIELSKI architekt tel: 696 026 001 @ pcegielski@vector-scr.pl

inwestor / client: Redkom Park Bielsko Sp. z o. o.
Ul. Słoneczna 116A 05-500 Stara Iwiczna
NIP: 1231527802

nazwa i adres obiekt. (obiektu) / adress: Lokal 0.11 w budynku handlowym zlokalizowanym w Bielsku-Białej (43-300) przy ul. Warszawskiej 180

stadium / stage: PROJ. TECHNICZNY

branża / branch: ARCHITEKTURA / ARCHITECTURE

projektant / designer: mgr inż. arch. PIOTR CEGIELSKI_____
upr. bud. w specjalności architektonicznej nr 50/LOOKK/2013 podpis

projektant sprawdzający: mgr inż. arch. ARKADIUSZ SARLEJ_____
upr. bud. w specjalności architektonicznej nr 14/LOOKK/2011

opracowanie / drawings: mgr inż. arch. MATEUSZ JEZAPKOWICZ_____podpis

nazwa rysunku / name of draw.: WITRYNA / SHOP FRONT

nr rysunku / drawing no.: PW_05 | VII 2024 | A3 | skala / scale 1:100

mgr inż. arch. PIOTR CEGIELSKI
upr. bud. w spec. architektonicznej
nr 50/LOOKK/2013
Małopolska Izba Inżynierów Budownictwa
nr LO 087