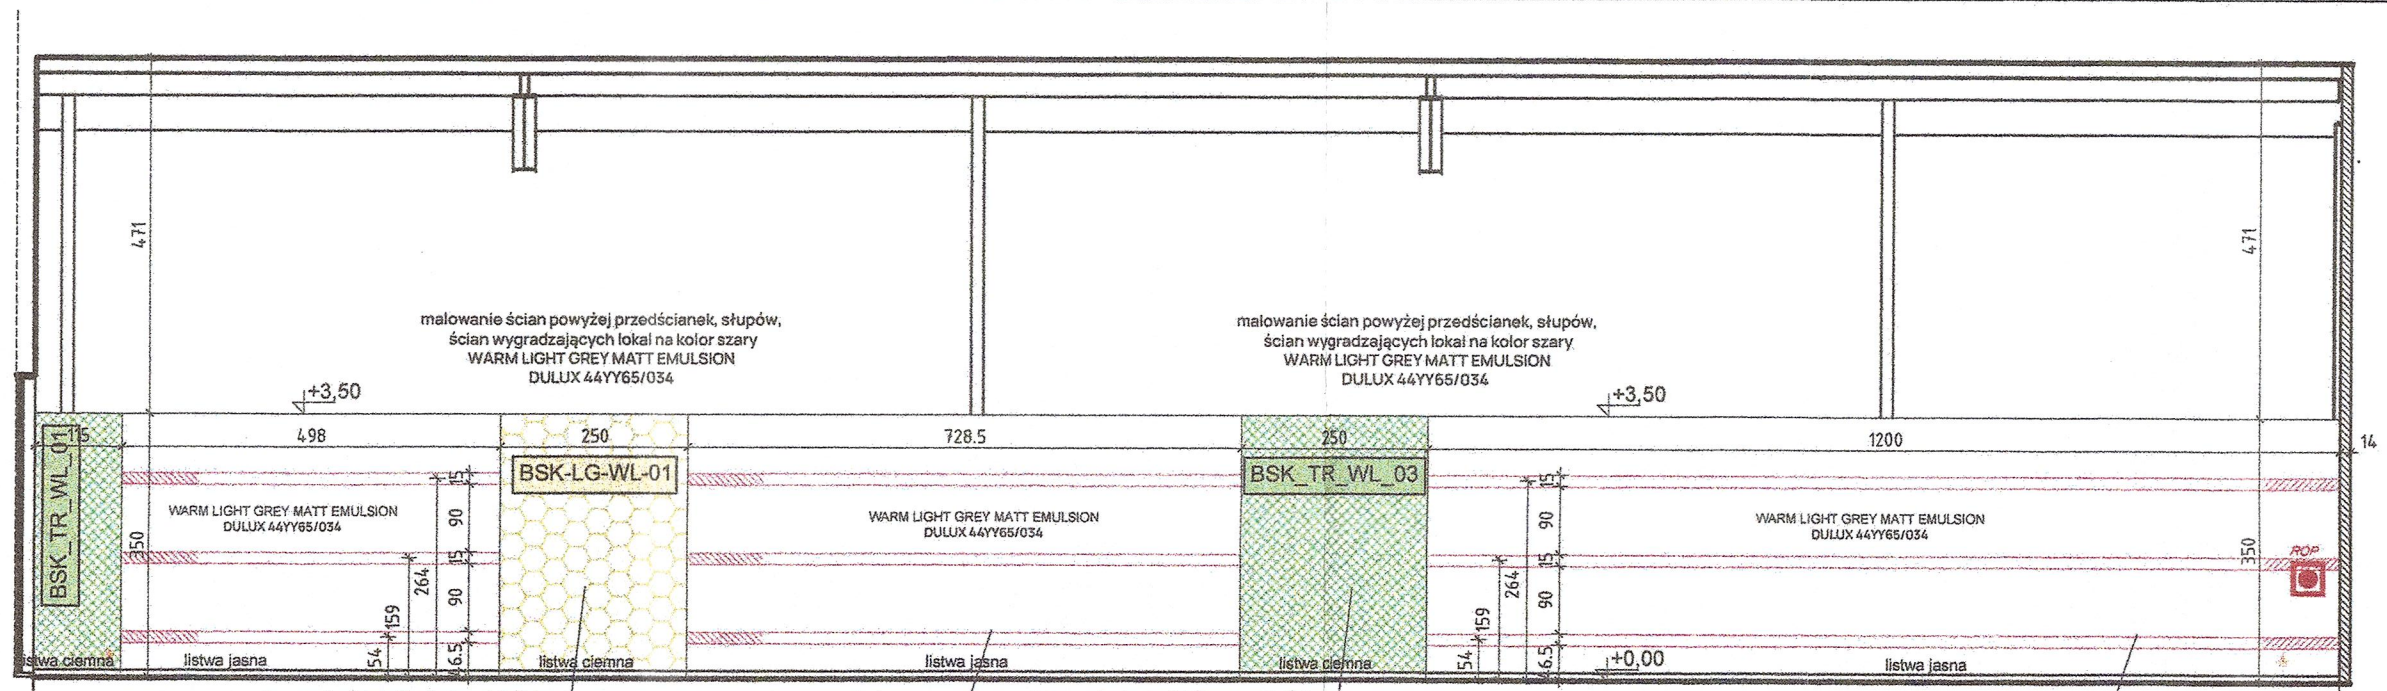

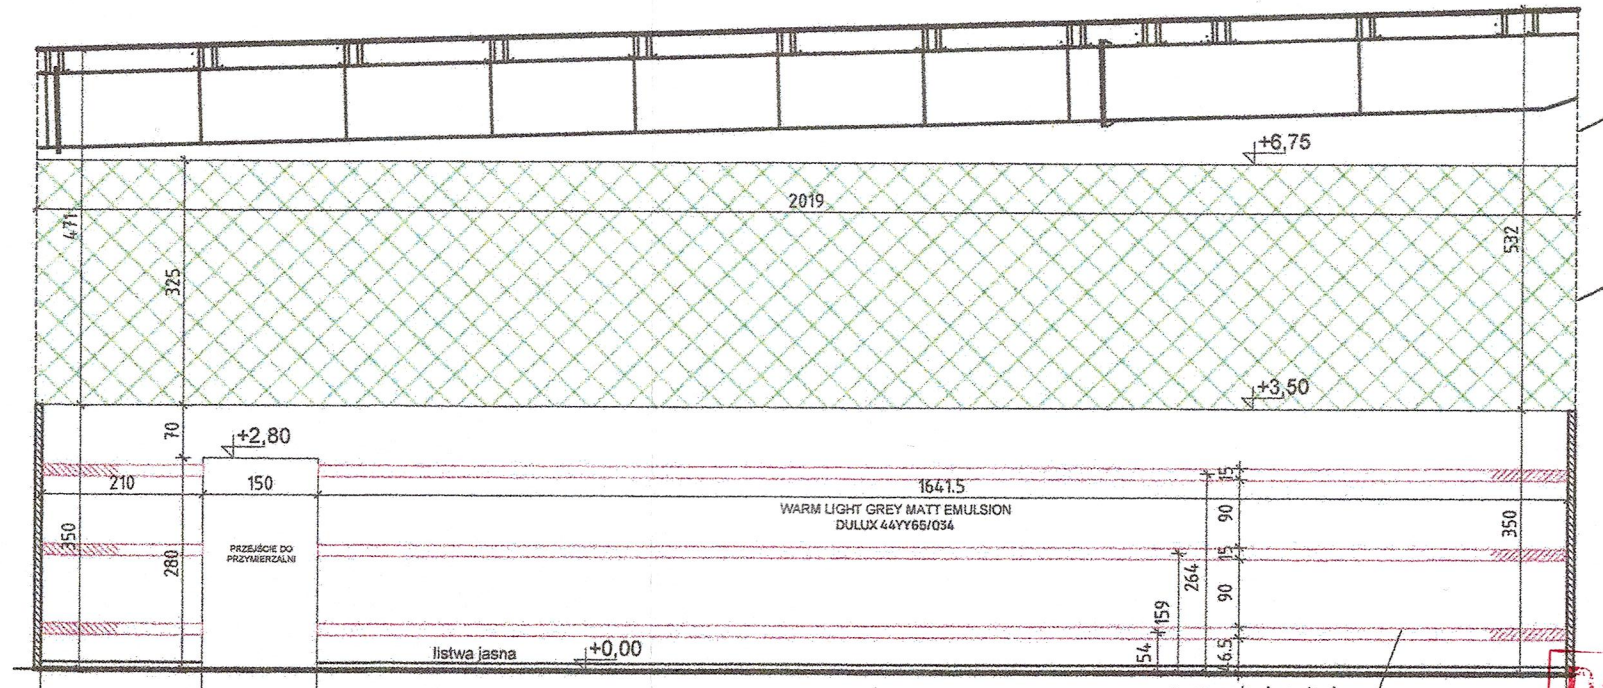

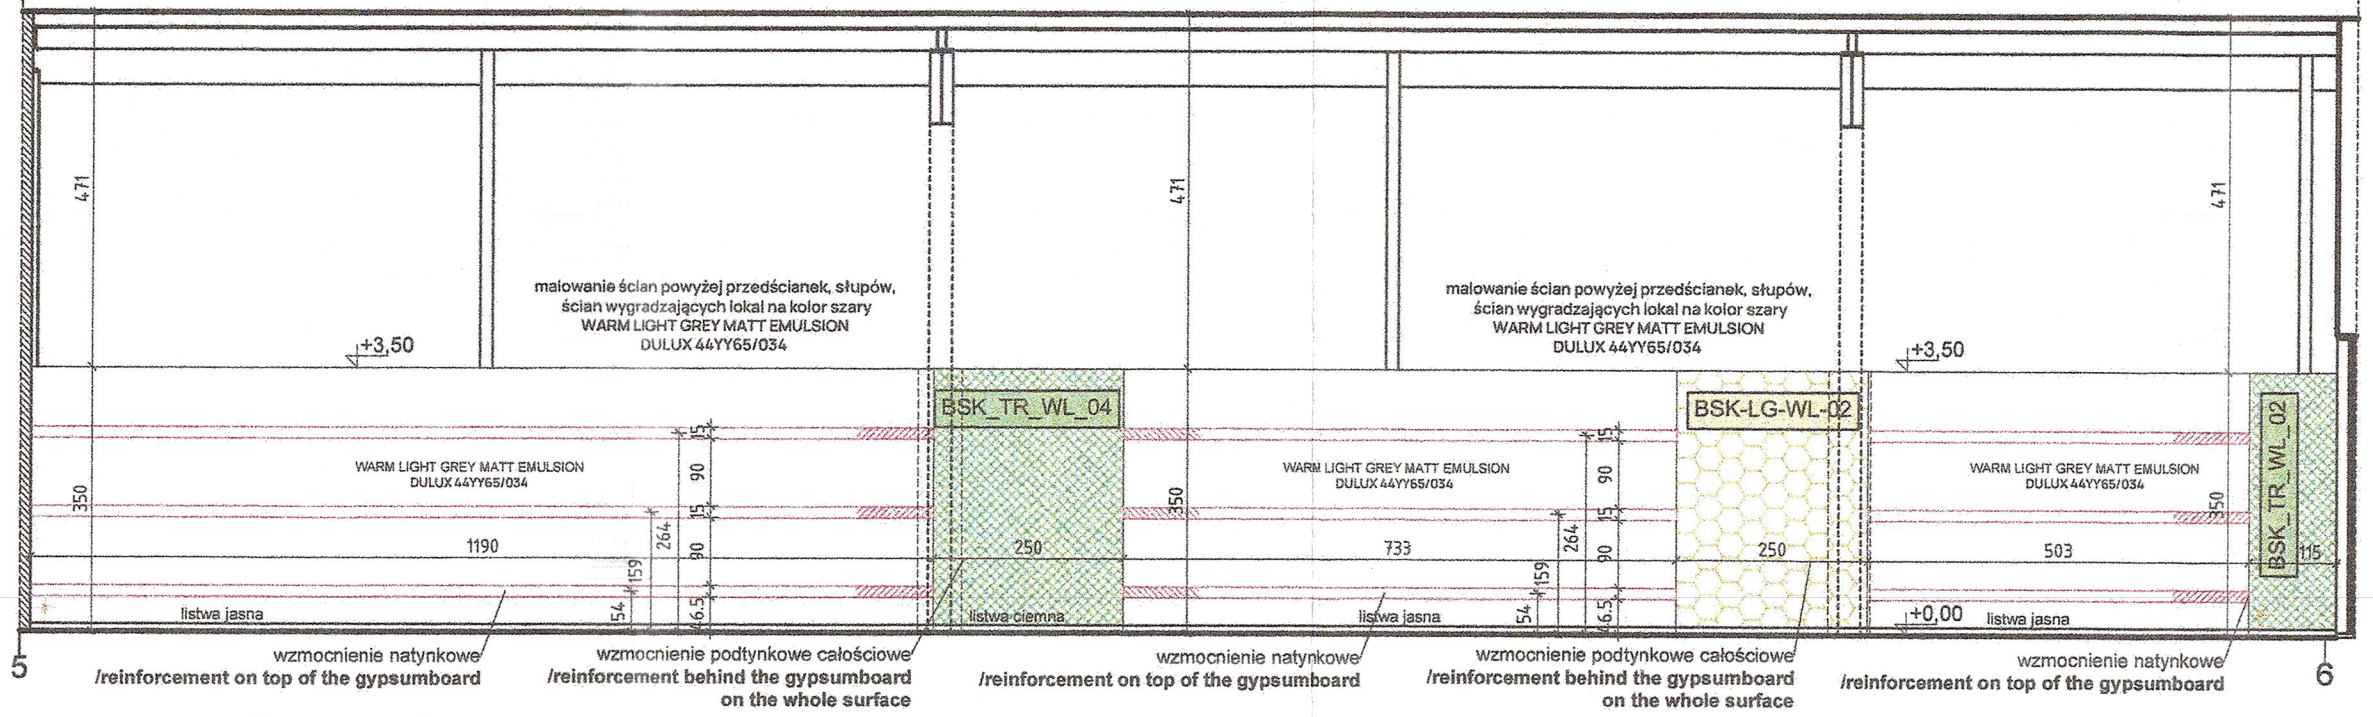

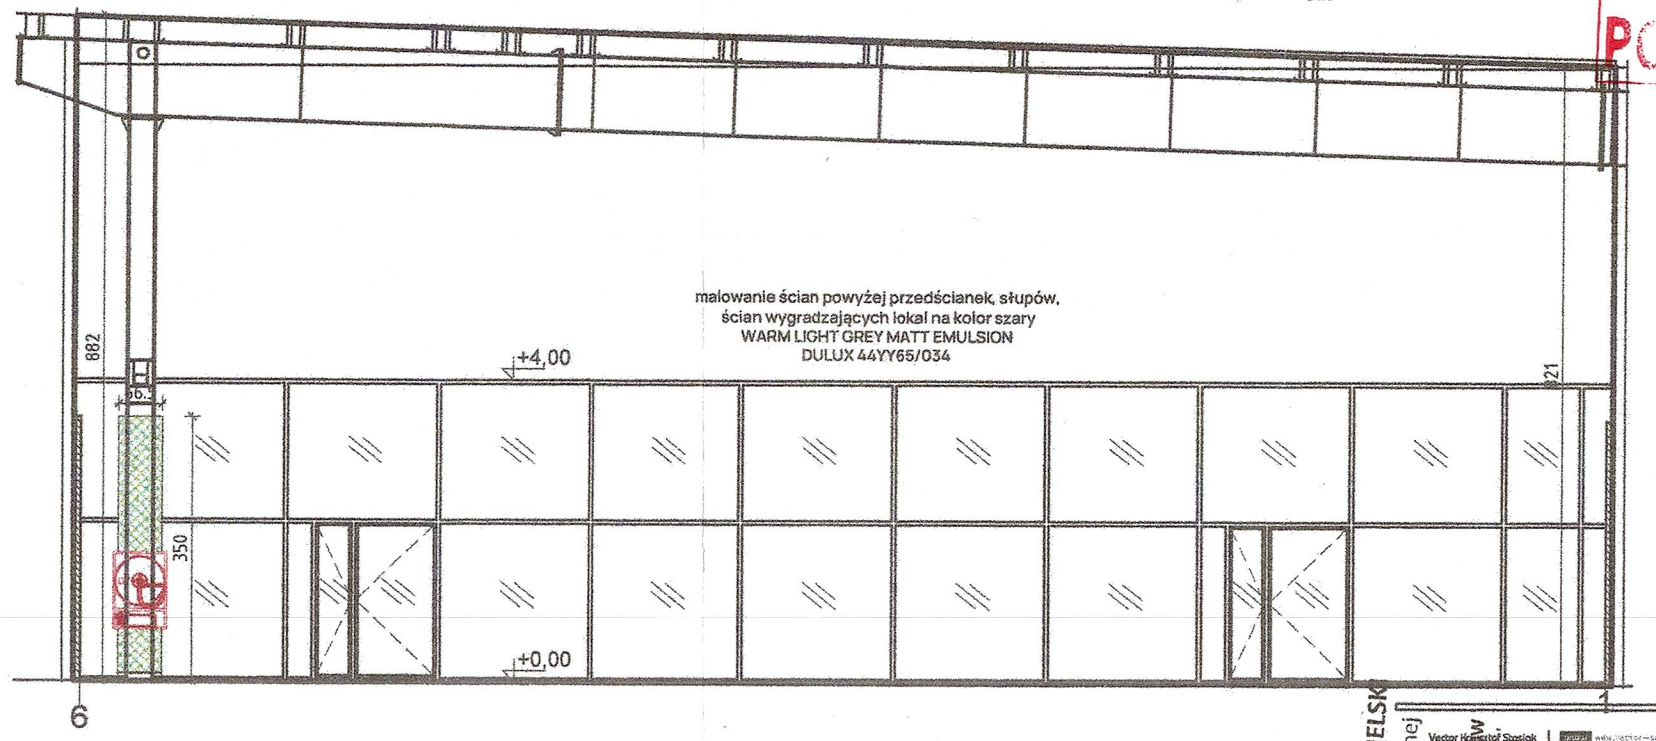

DOKUMENTACJA POWYKONAWCZA

KIEROWNIK ROBÓT
Inż. Arkadiusz Zieliński
upr. MAZ/0045/OWOK/05

KŁADY SŁUPA 1

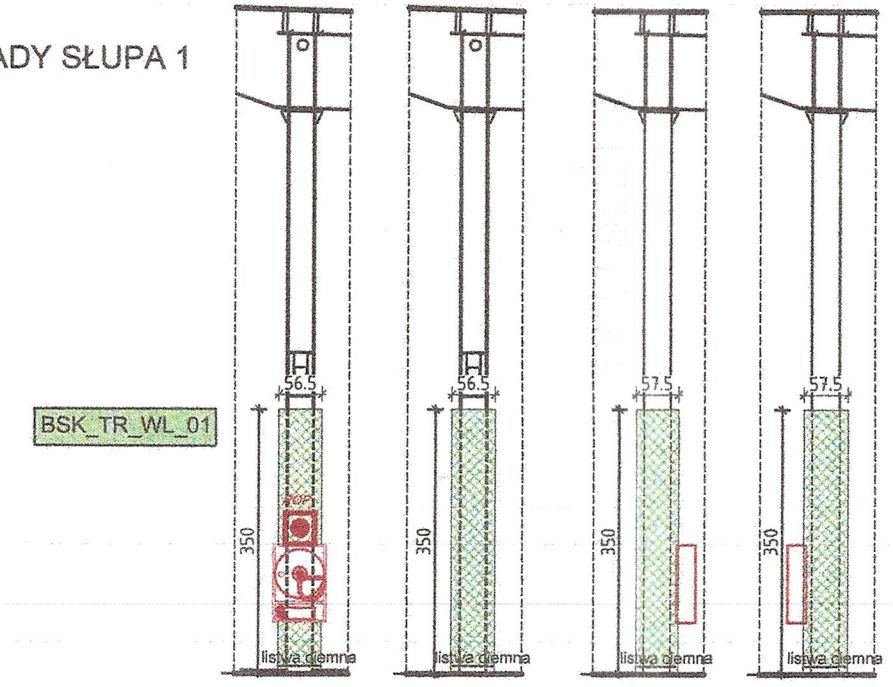

KŁADY SŁUPA 2,3

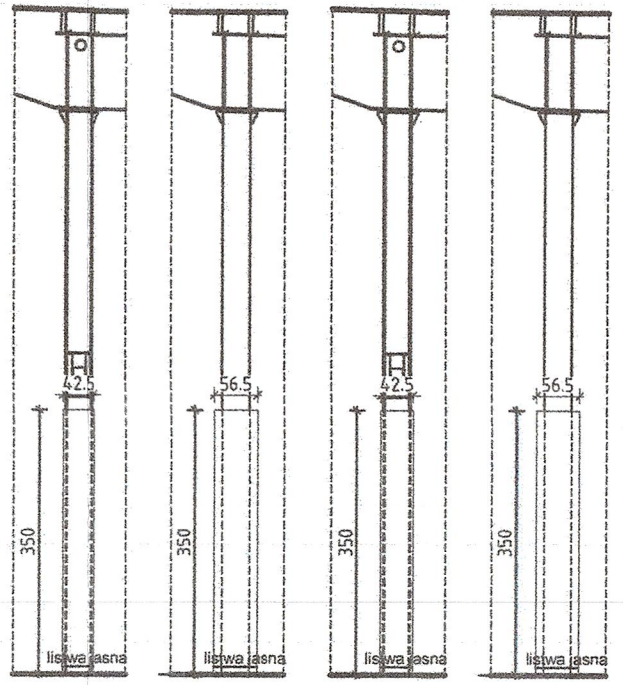

projektowane ścianki/przedścianki
designed walls/prewalls

tapeta – wzór lasu
/wallpaper – trees

tapeta – wzór kłód drewna
/wallpaper – logs

tapeta – wzór animal
/wallpaper – animal

wzmocnienie natynkowe
/reinforcement on top of the gypsumboard

UWAGA!
Prace aranżacyjne należy prowadzić pod nadzorem uprawnionej osoby, zgodnie ze sztuką budowlaną, wymogami bhp i obowiązującymi normami i prawem.

Wykonawca przed rozpoczęciem realizacji zobowiązany jest do sprawdzenia kompletności dokumentacji projektowej, zapoznania się z zawartością i sprawdzenia jej.

W przypadku jakichkolwiek wątpliwości lub rozbieżności w opracowaniach projektowych poszczególnych branż, należy przed przystąpieniem do robót zwrócić się do głównego projektanta.

Wymiary na liniach wymiarowych podano w milimetrach.

Podane w projekcie rozwiązania i wymiary należy zweryfikować na budowie.

Zastosowane materiały budowlane powinny posiadać wszystkie wymagane prawem atesty i aprobaty oraz odpowiadać normom bezpieczeństwa p.poż i bhp.

Wszystkie rozwiązania systemowe związane z określoną technologią wykonać ściśle wg. instrukcji producenta.

Dobór materiałów niewskazanych w projekcie, w tym alternatywnych wymaga akceptacji głównego projektanta obiektu oraz Inwestora.

Vector
store concept realization

Vector Kierownik Śląsk
Dorota Kowalczyk
www.vector-scr.pl
ul. Mostowa 1, 44-100 Gliwice
NIP 631 102 90 25

koordynator JARMAKOWSKA koordynator tel: 600 811 961 @:jarmakowska@vector-scr.pl
PIOTR CEGIELSKI architekt tel: 696 028 001 @:pcegielski@vector-scr.pl

PIOTR CEGIELSKI
upr. bud. w specjalności architektonicznej
nr 50/LOOKK/2013

inwestor	Redkom Park Bielsko Sp. z o. o. Ul. Słoneczna 116A 05-500 Stara Iwiczna NIP: 1231527802
nazwa i adres ok. (obiektu) / adress	Lokal 0.11 w budynku handlowym zlokalizowanym w Bielsku-Białej (43-300) przy ul. Warszawskiej 180
stadium / stage	PROJ. TECHNICZNY
branża / branch	ARCHITEKTURA / ARCHITECTURE
projektant / designer	mgr inż. arch. PIOTR CEGIELSKI upr. bud. w specjalności architektonicznej nr 50/LOOKK/2013 podpis
projektant sprawdzający	mgr inż. arch. ARKADIUSZ SARLEJ upr. bud. w specjalności architektonicznej nr 14/LOOKK/2011
opracowanie / drawings	mgr inż. arch. MATEUSZ JEZAPKOWICZ podpis
nazwa rysunku /name of draw.	KŁADY ŚCIAN/ WALL VIEWS
nr rysunku /drawing no.	PW_06 VII 2024 A3 skala /scale 1:100