PRZEKRÓJ B-B

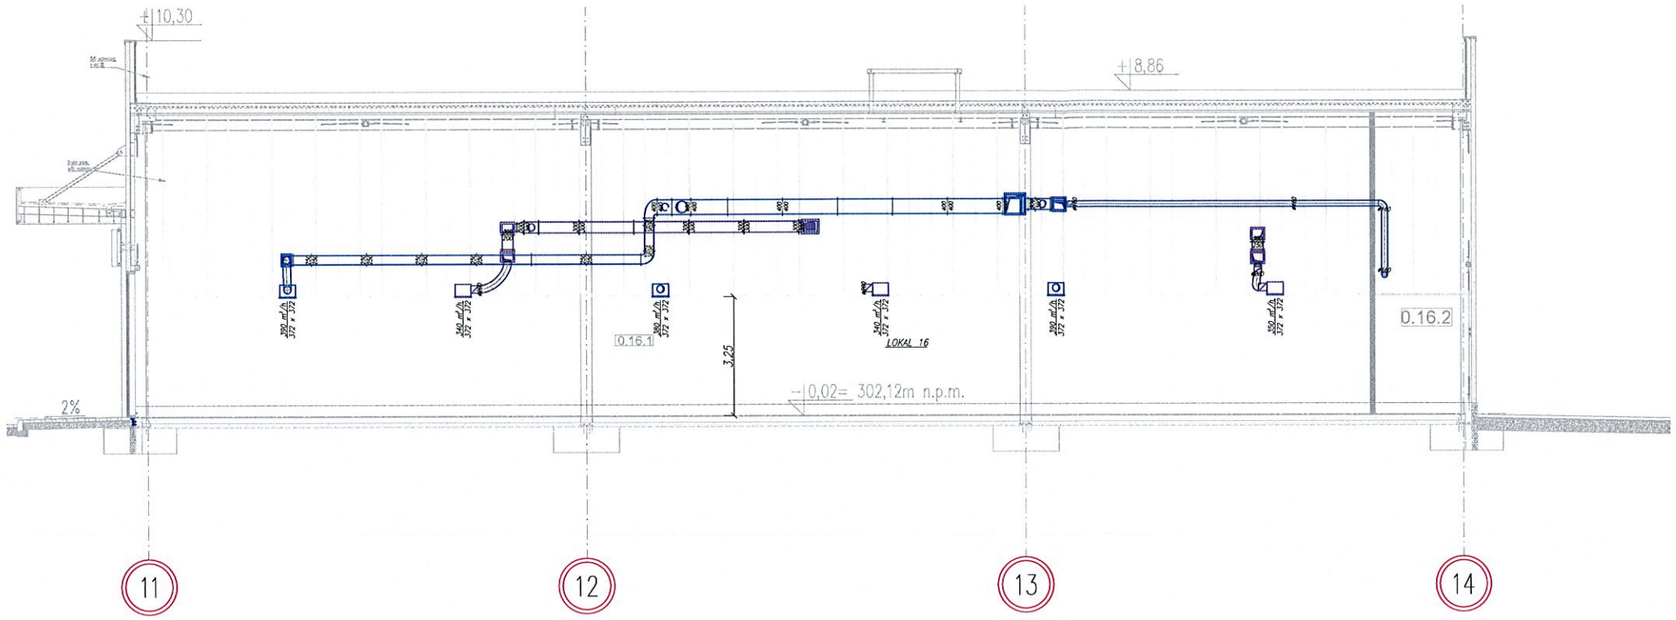

DOKUMENTACJA POWYKONAWCZA

LEGENDA:

- PROJ. INSTALACJA WENTYLACJI NAWIEWNEJ W LOKALU HANDLOWYM/ LOKAL NR 16
- PROJ. INSTALACJA WENTYLACJI WYWIEWNEJ W LOKALU HANDLOWYM/ LOKAL NR 16
- PROJ. INSTALACJA WENTYLACJI WYWIEWU BEZPOŚREDNIEGO Z TOALETY / WG RYS. V-23_PW_S HVAC
- PROJ. INSTALACJA WENTYLACJI WYWIEWU BEZPOŚREDNIEGO Z TOALETY / LOKAL NR 16
- KANAŁOWY TŁUMIK AKUSTYCZNY

KOPIOWANIE BEZ PISEMNEJ ZGODY AUTORA ZABRONIONE PRAWA AUTORSKIE ZASTRZEŻONE

PRACOWNIA PROJEKTOWANIA I USŁUG INWESTYCYJNYCH ALFA
Spółka z o.o. Spółka komandytowa
59-220 LEGNICA, ul. ŁOKIETKA 18
+48 76 8525871 www.ppalfa.pl pracownia@ppalfa.pl

OBIEKT: ARANŻACJA DYSKONTU TEKSTYLNEGO KIK W BUDYNKU HANDLOWO-USŁUGOWYM BIELSKO BIAŁA, UL. WARSZAWSKA 180

IMIĘ I NAZWISKO PROJEKTANTA	PODPIS
PROJEKTANT: mgr inż. Sylwia Domagała — uprawnienia budowlane do projektowania bez ograniczeń w specjalności instalacyjnej w zakresie sieci, instalacji i urządzeń cieplnych, wentylacyjnych, gazowych, wodociągowych i kanalizacyjnych nr DOŚ/6132/PBS/16	
SPRAWDZAJĄCY: mgr inż. Agnieszka Szczepaniuk — uprawnienia budowlane do projektowania bez ograniczeń w specjalności instalacyjnej w zakresie sieci, instalacji i urządzeń cieplnych, wentylacyjnych, gazowych, wodociągowych i kanalizacyjnych nr BŁ/OO/0564	

NAZWA RYSUNKU	BRANŻA
LOKAL NR 16 INSTALACJE WENTYLACJI PRZEKRÓJ B-B	SANITARNA

ID PROJEKTU	STADIUM	DATA	SKALA	NR RYS
V-23	PT	20.06.2024	1:75	16/S/7

NAZWA PLIKU: V-23_PT_N_16_S_5_6_7_RZUT_KK_WENTYLACJA-16_S_7 — ID REWIZJI: -

297x900

PRZEKRÓJ B-B

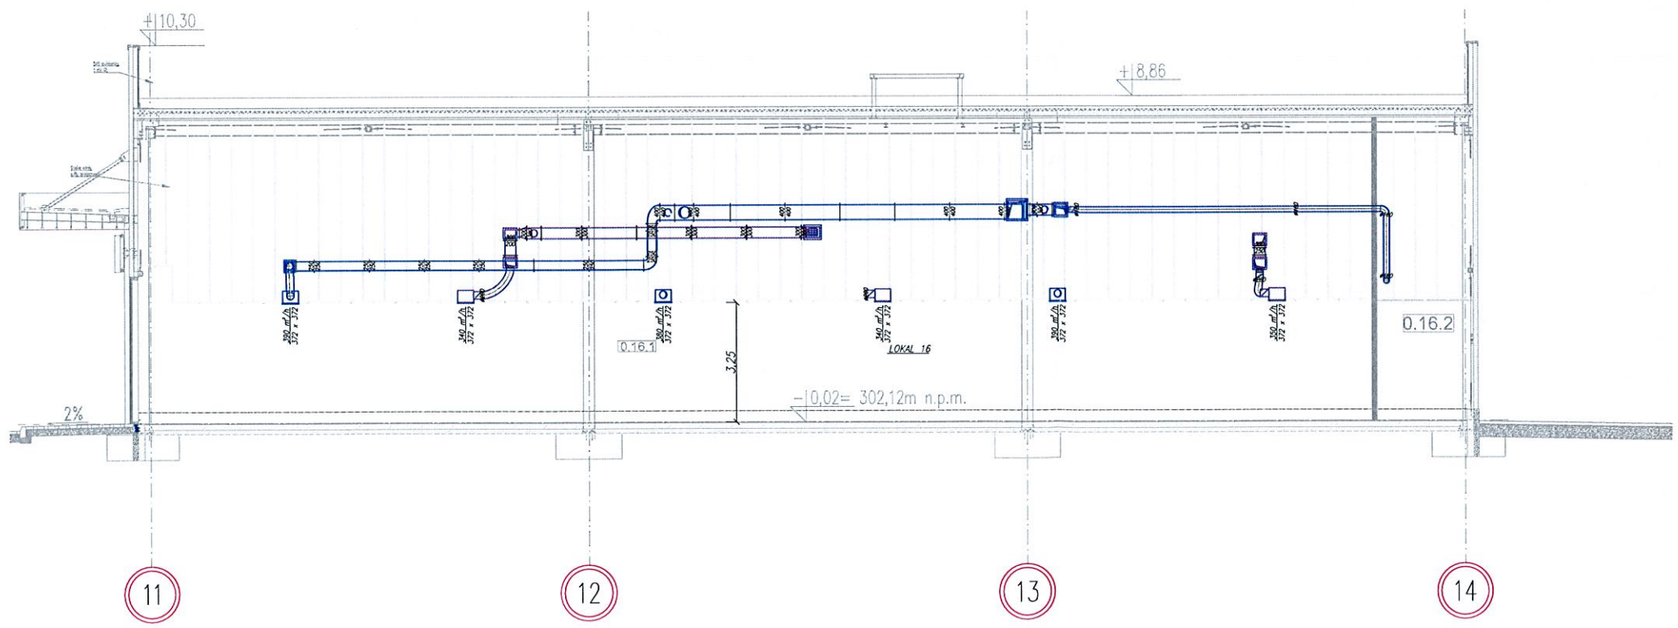

mgr inż. Michał Kowa
upr. bud. 230/Gd/86
POMI/5/5689/01
do projektowania w ograniczonym zakresie i kierowania robotami bez ograniczeń w specjalności instalacyjno-inżynieryjnej w zakresie instalacji sanitarnych

LEGENDA:
- PROJ. INSTALACJA WENTYLACJI NAWIEWNEJ W LOKALU HANDLOWYM/ LOKAL NR 16
- PROJ. INSTALACJA WENTYLACJI WYWIEWNEJ W LOKALU HANDLOWYM/ LOKAL NR 16
- PROJ. INSTALACJA WENTYLACJI WYWIEWU BEZPOŚREDNIEGO Z TOALETY / WG RYS. V-23_PW_S HVAC
- PROJ. INSTALACJA WENTYLACJI WYWIEWU BEZPOŚREDNIEGO Z TOALETY / LOKAL NR 16
- KANAŁOWY TŁUMIK AKUSTYCZNY

KOPIOWANIE BEZ PISEMNEJ ZGODY AUTORA ZABRONIONE PRAWA AUTORSKIE ZASTRZEŻONE
PRACOWNIA PROJEKTOWANIA I USŁUG INWESTYCYJNYCH ALFA
Spółka z o.o. Spółka komandytowa
59-220 LEGNICA, ul. ŁOKIETKA 18
+48 76 8525871 www.ppalfa.pl pracownia@ppalfa.pl
OBIEKT: ARANŻACJA DYSKONTU TEKSTYLNEGO KIK W BUDYNKU HANDLOWO-USŁUGOWYM BIELSKO BIAŁA, UL. WARSZAWSKA 180
IMIĘ I NAZWISKO PROJEKTANTA | PODPIS
PROJEKTANT: mgr inż. Sylwia Domagała — uprawnienia budowlane do projektowania bez ograniczeń w specjalności instalacyjnej w zakresie sieci, instalacji i urządzeń cieplnych, wentylacyjnych, gazowych, wodociągowych i kanalizacyjnych nr DOŚ/6132/PBS/16
SPRAWDZAJĄCY: mgr inż. Agnieszka Szczepaniuk — uprawnienia budowlane do projektowania bez ograniczeń w specjalności instalacyjnej w zakresie sieci, instalacji i urządzeń cieplnych, wentylacyjnych, gazowych, wodociągowych i kanalizacyjnych nr BŁ/OO/0564
NAZWA RYSUNKU: LOKAL NR 16 INSTALACJE WENTYLACJI PRZEKRÓJ B-B | BRANŻA: SANITARNA
ID PROJEKTU: V-23 | STADIUM: PT | DATA: 20.06.2024 | SKALA: 1:75 | NR RYS: 16/S/7
NAZWA PLIKU: V-23_PT_N_16_S_5_6_7_RZUT_KK_WENTYLACJA-16_S_7 | ID REWIZJI: -

297x900