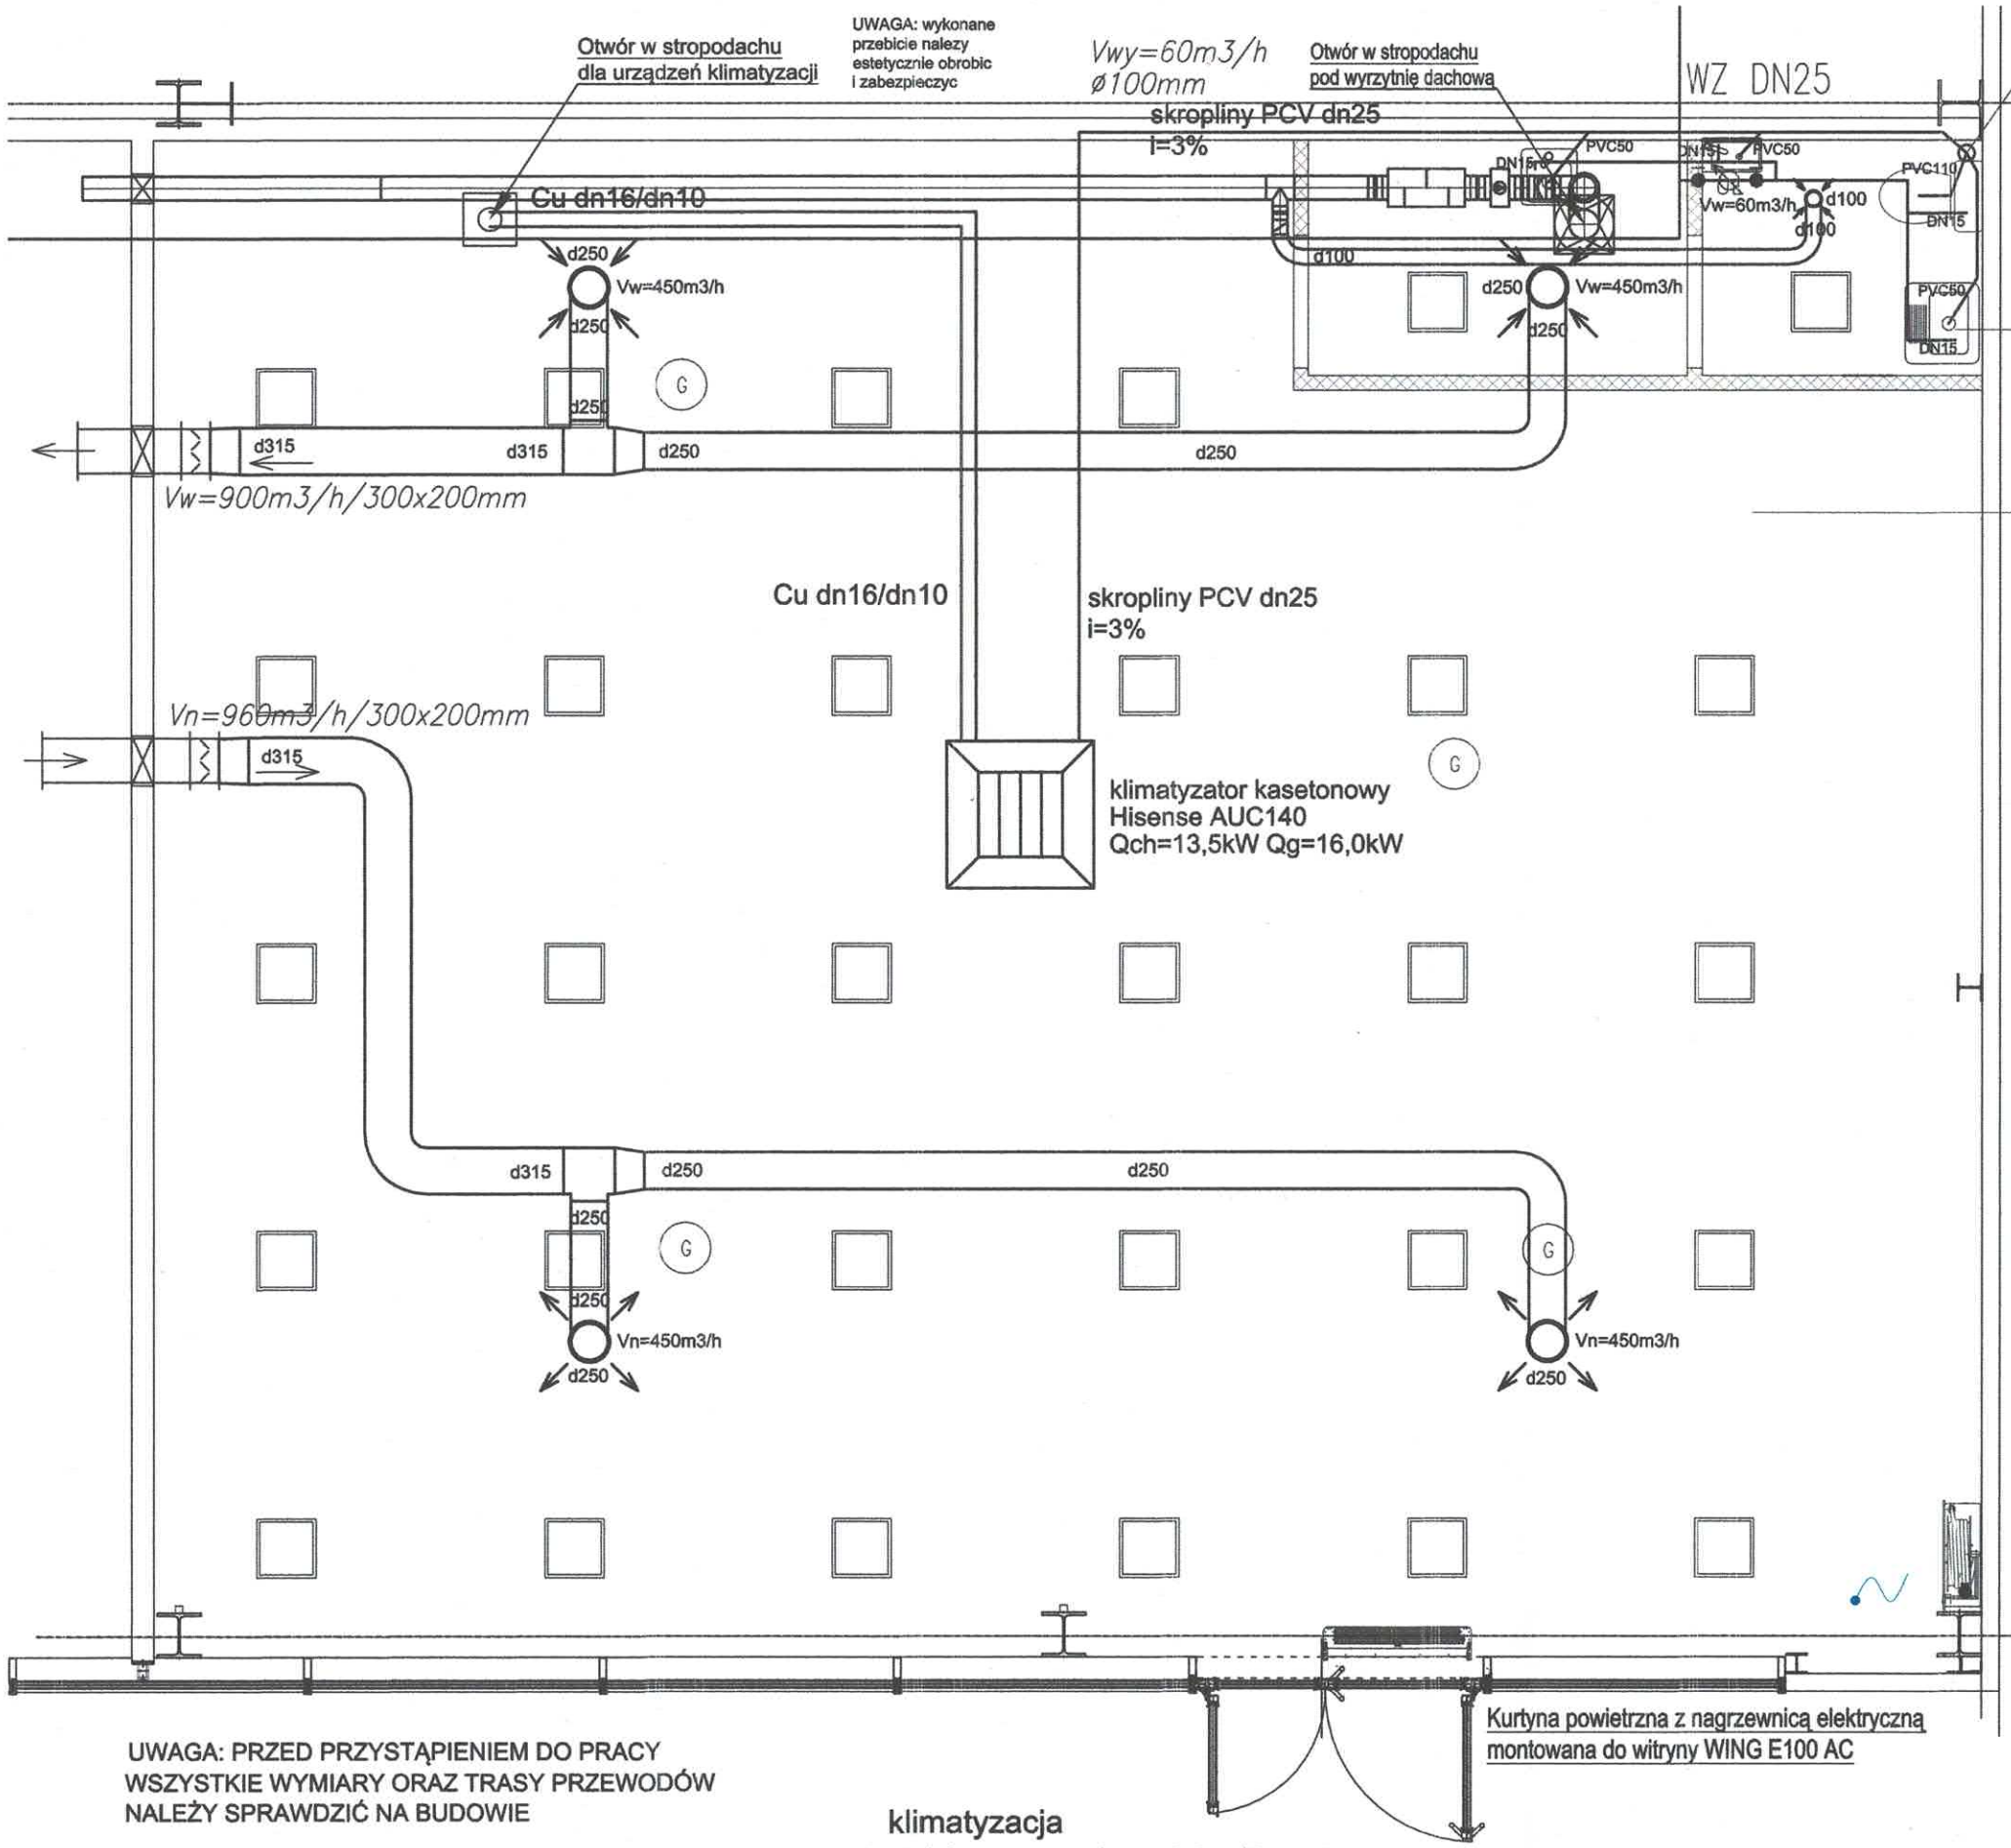

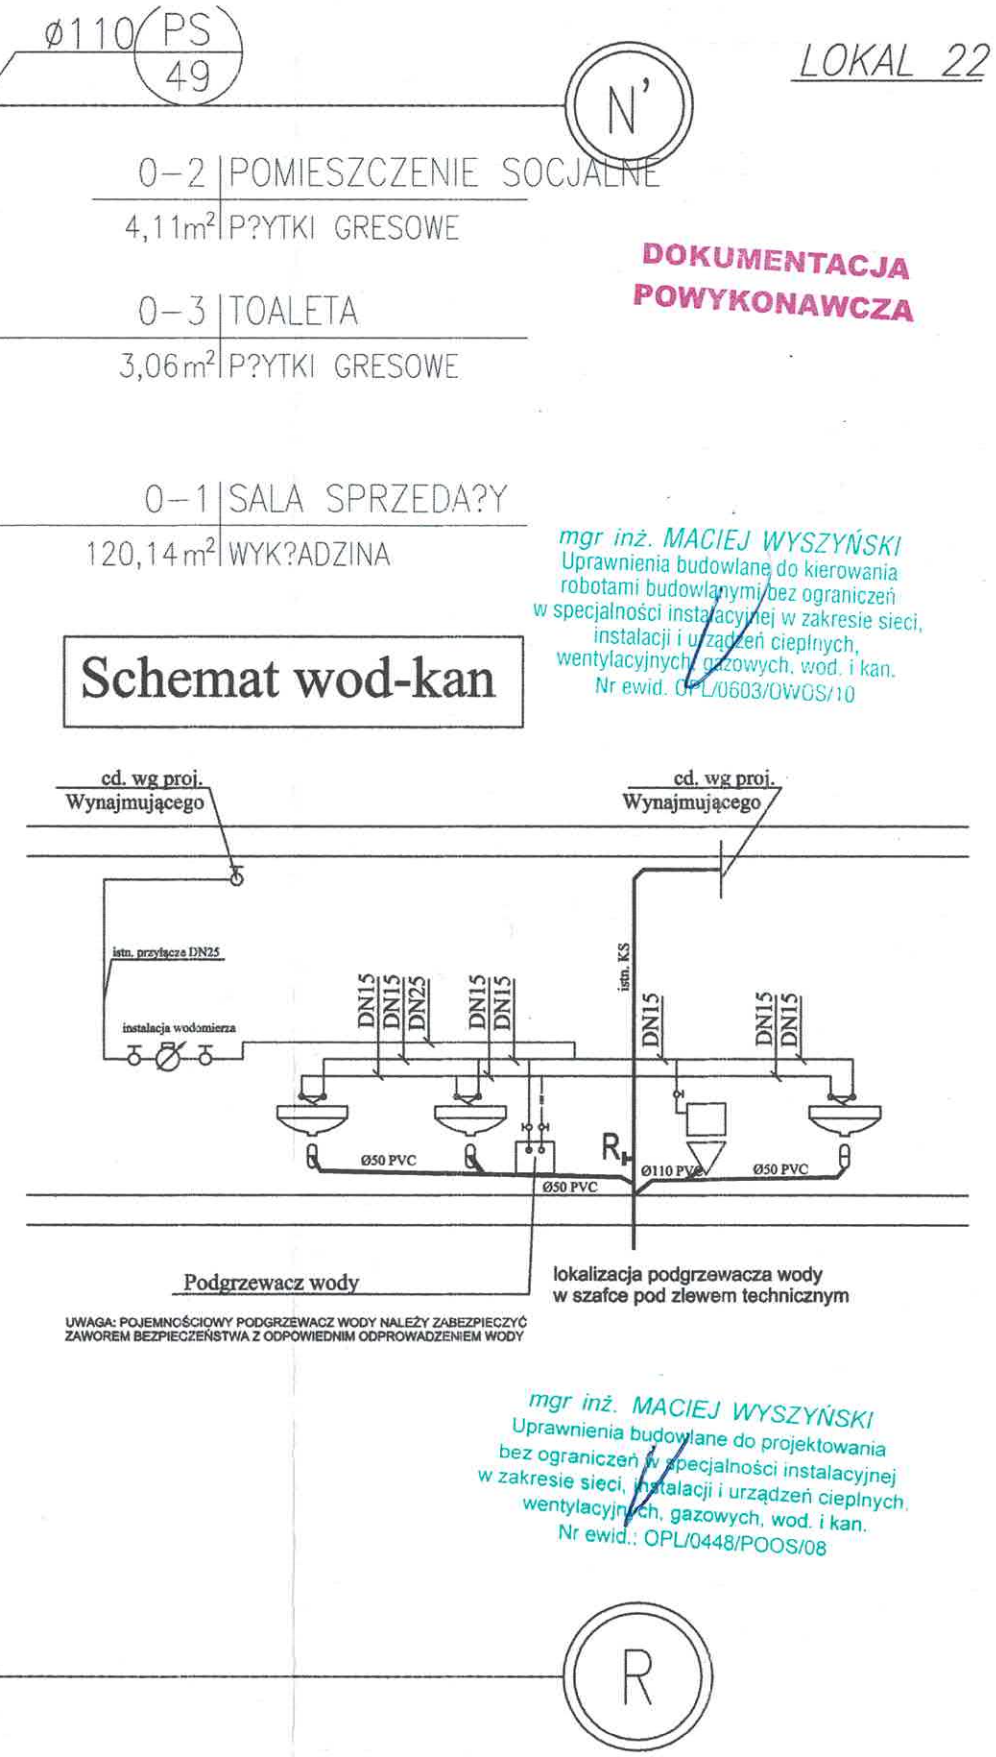

UWAGA: PRZED PRZYSTĄPIENIEM DO PRACY WSZYSTKIE WYMIARY ORAZ TRASY PRZEWODÓW NALEŻY SPRAWDZIĆ NA BUDOWIE

wszystkie kanały i kształtki wykonano z materiałów niepalnych - blacha ocynkowana

wszystkie kanały i kształtki nawiewne należy zaizolować otuliną z wełny mineralnej gr 3cm. w płaszczu z folii aluminiowej

klimatyzacja

- instalacja freonowa, przewody zasilające oraz sterownicze doprowadzone do jednostek zewnętrznych

jednostki zewnętrzne klimatyzatorów posadowione będą nad lokalem, na dachu budynku w miejscu wskazanym przez wynajmującego na konstrukcji typu big food

UWAGA: NALEŻY PRZEWIDZIEĆ MIEJSCA DOSTĘPOWE DO WYMIANY FILTRÓW W KLIMATYZATORACH ORAZ DO PRZYŁĄCZY INSTALACJI FREONOWYCH

MKM PROJEKT WENTYLACJA KLIMATYZACJA		Nr rys. 1
TEMAT	Instalacja wentylacji, klimatyzacji oraz wod-kan dla lokalu "Dr Materac" w Parku Handlowym Redkom w Bielsko Białej	
Stadium:	PROJEKT TECHNICZNY	
BRANŻA	Wentylacja, klimatyzacja, wod-kan	17.09.2024
NAZWA	Rzut lokalu	skala: 1:50
OPRACOWAŁ PROJEKTOWAŁ SPRAWDZIŁA	mgr inż. Maciej Matuszczak mgr inż. Maciej Wyszyński mgr inż. Dorota Wesołowska	